







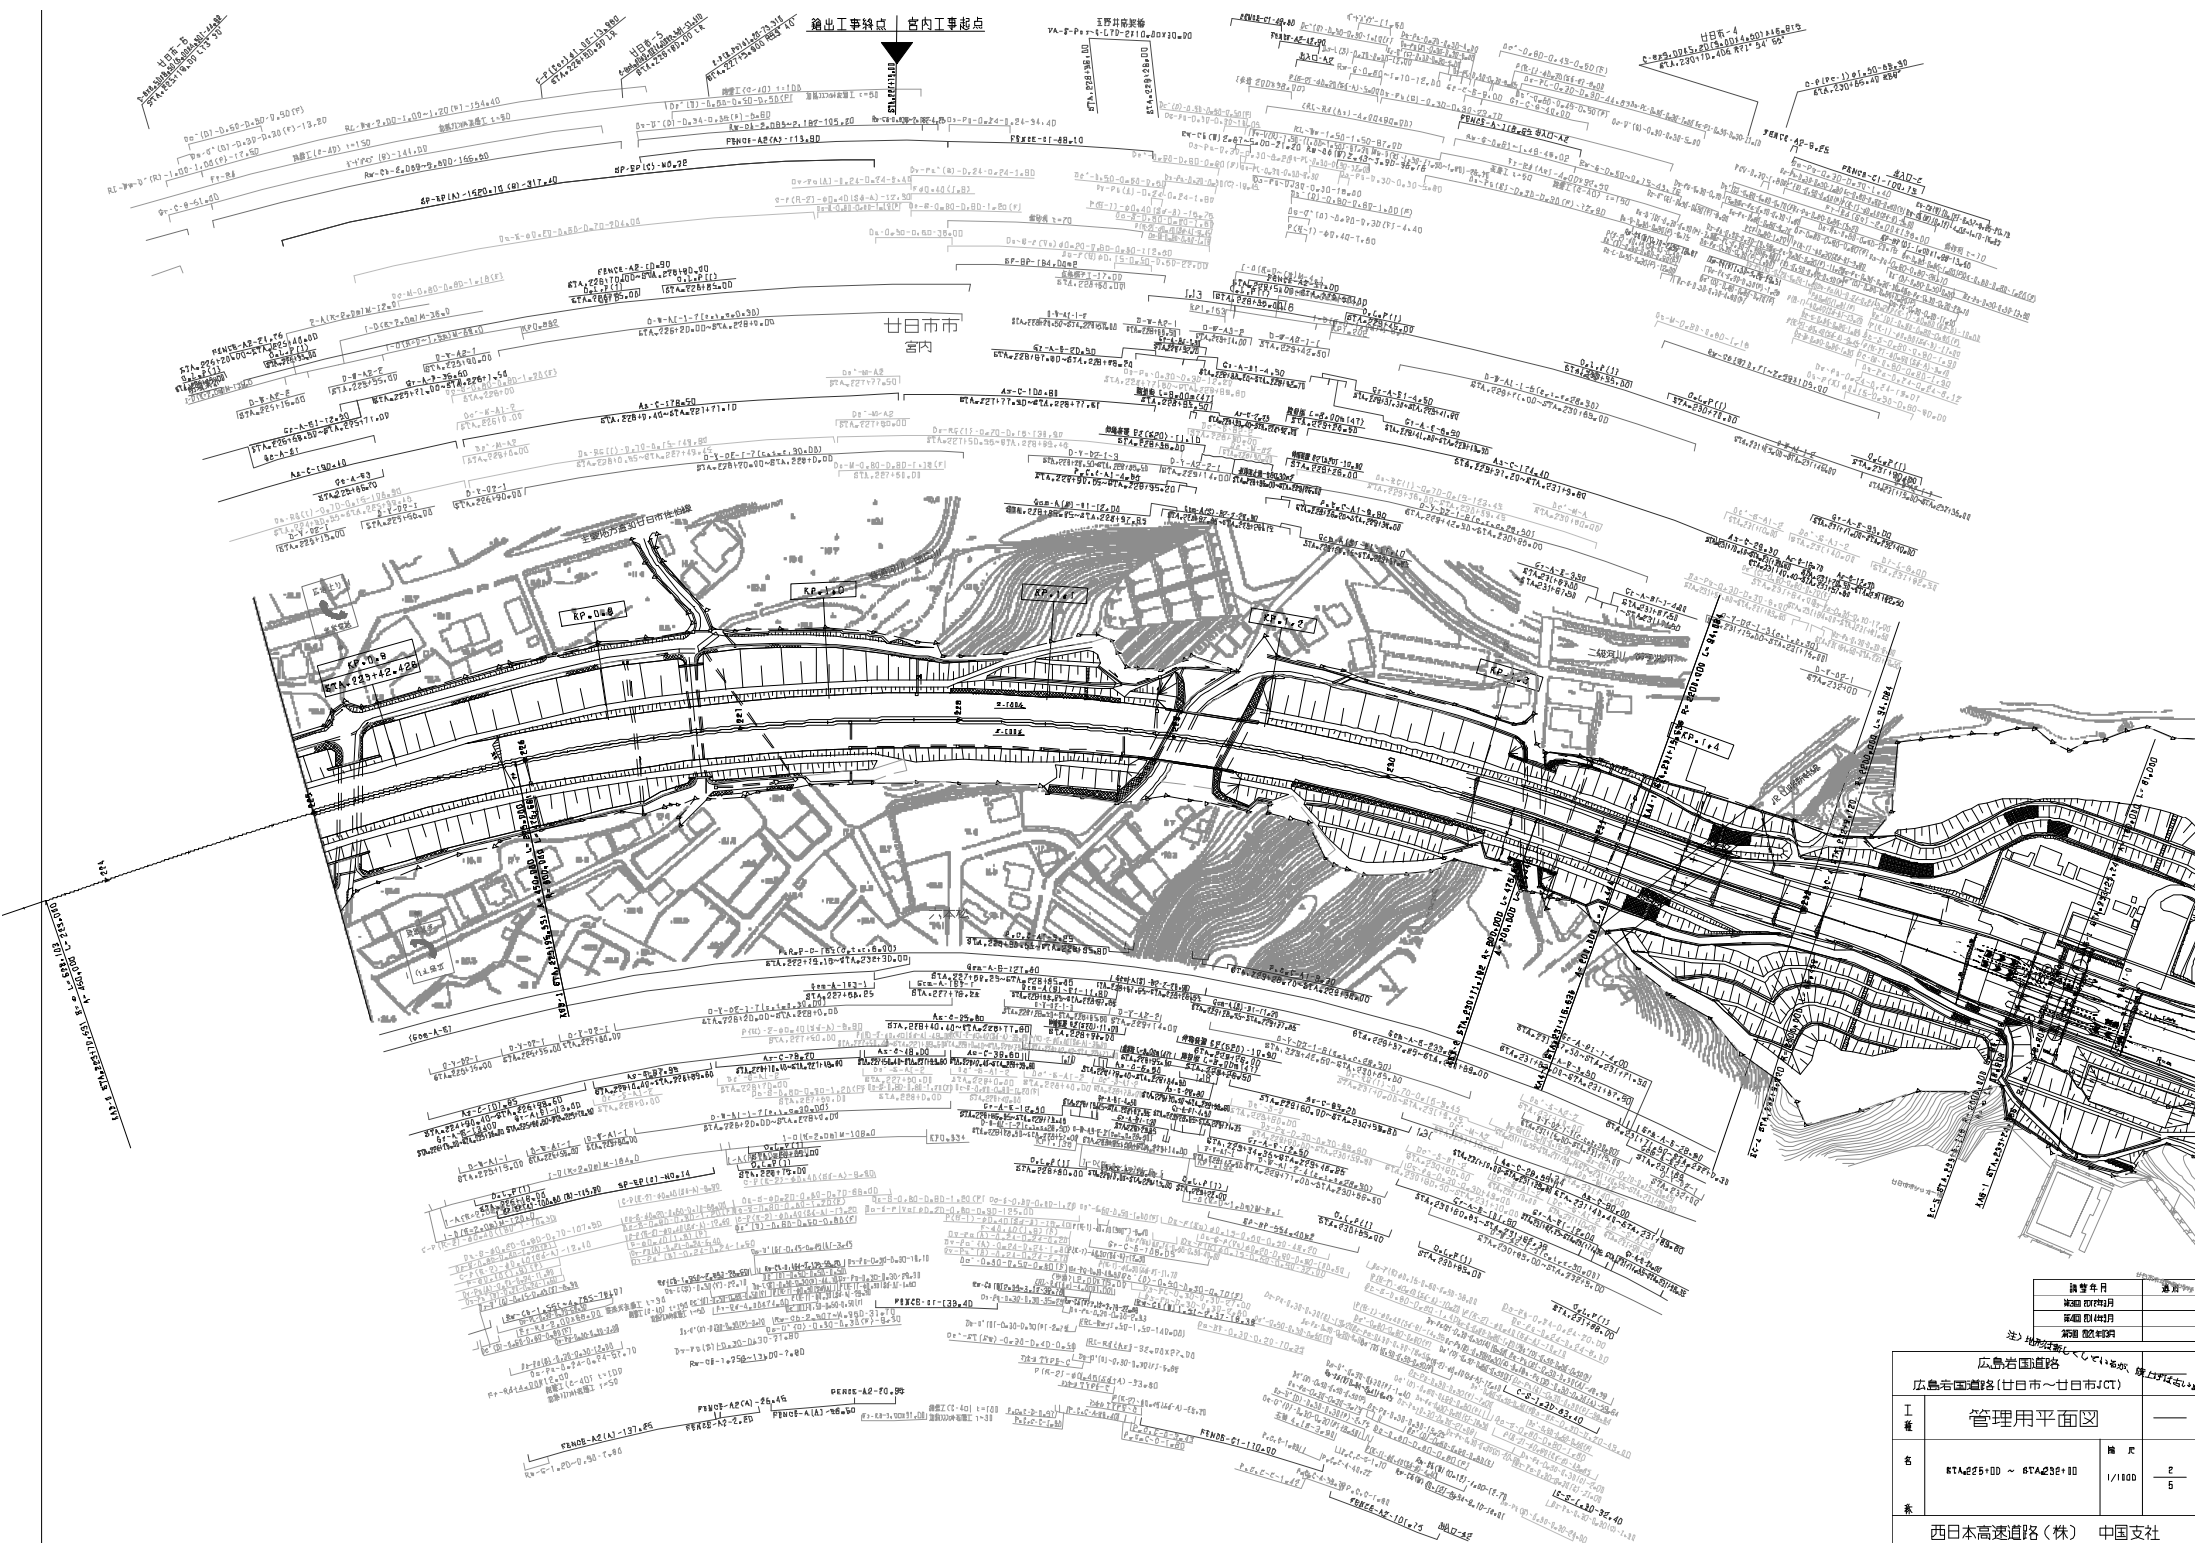		広島岩国道路 広島岩国道路(廿日市～廿日市JCT)			
		管理用平面図			
工 名				縮 尺	
名		STA225+00 ～ STA232+00		1/1000	
番 号				2 5	
西日本高速道路(株) 中国支社					


廿日市市
宮内

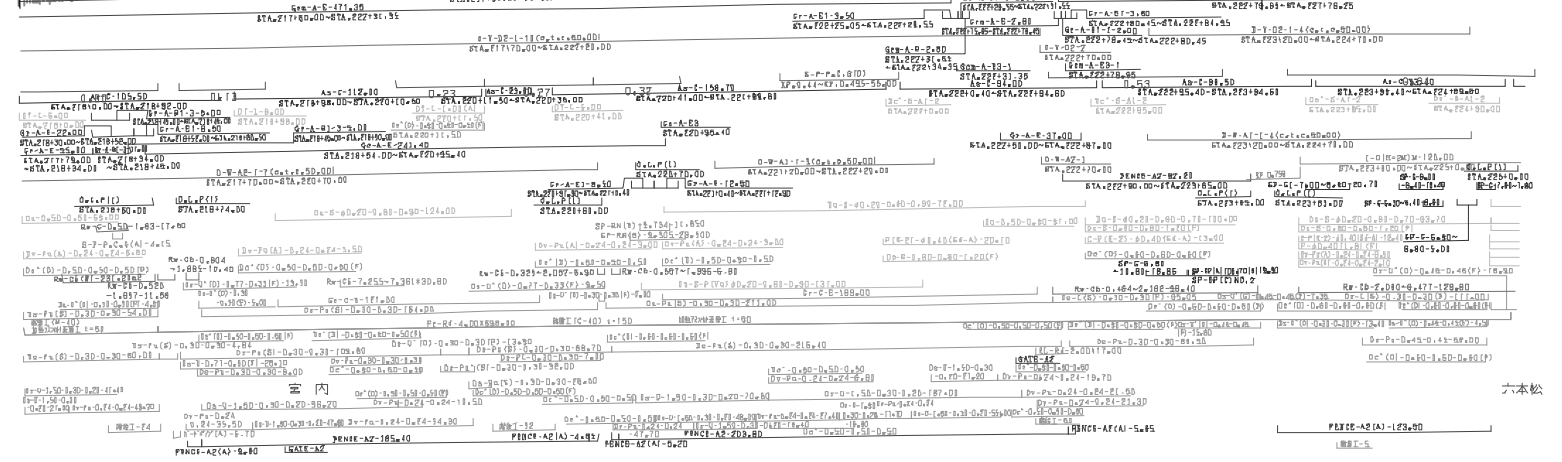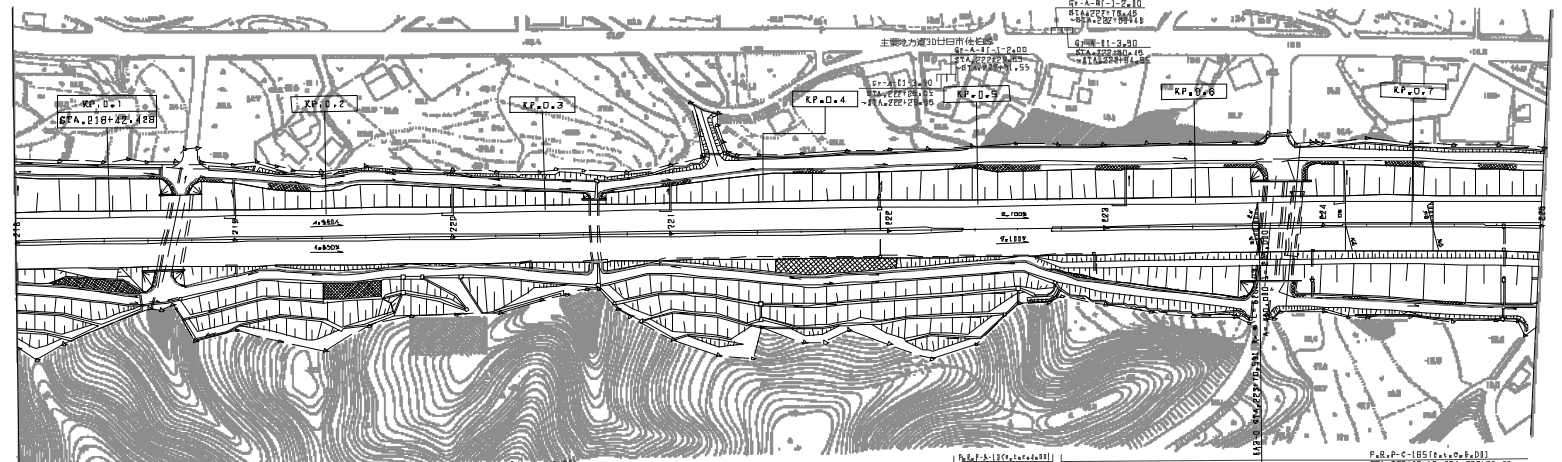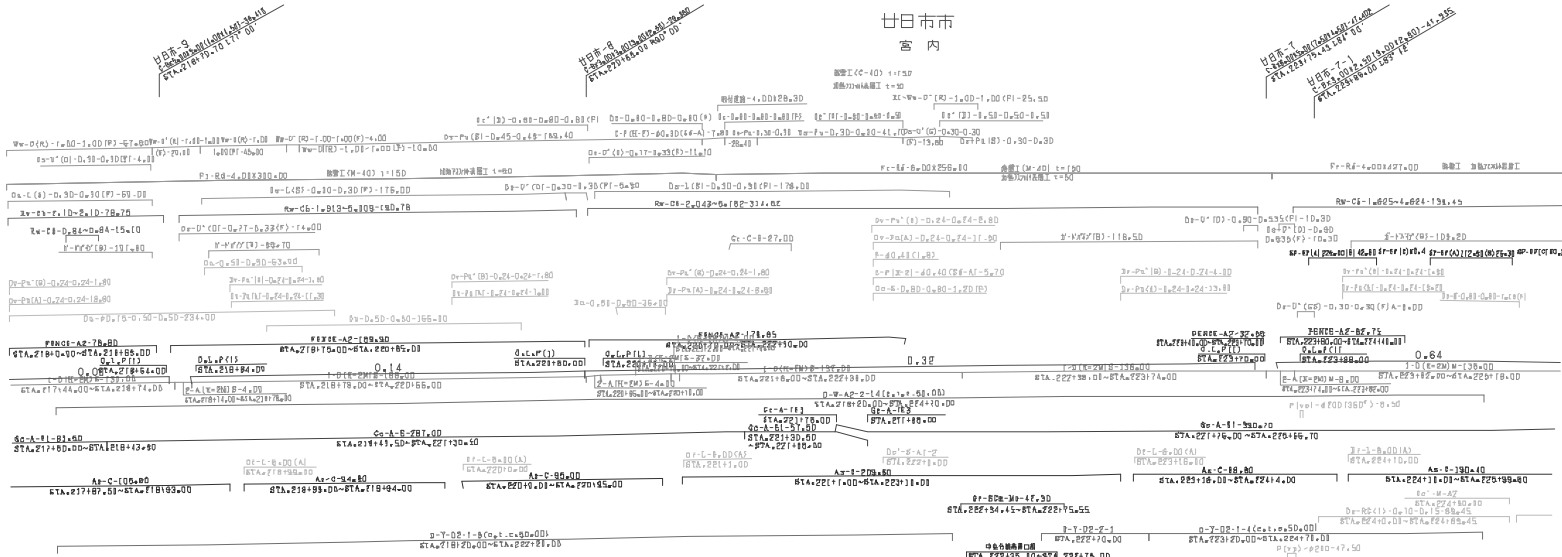


調査年月	適用
調査 2019年08月	
設計 2019年03月	
第3版 2011年03月	

工	管理用平面図	
率	1/1000	3/5
西日本高速道路(株) 中国支社		

六本松

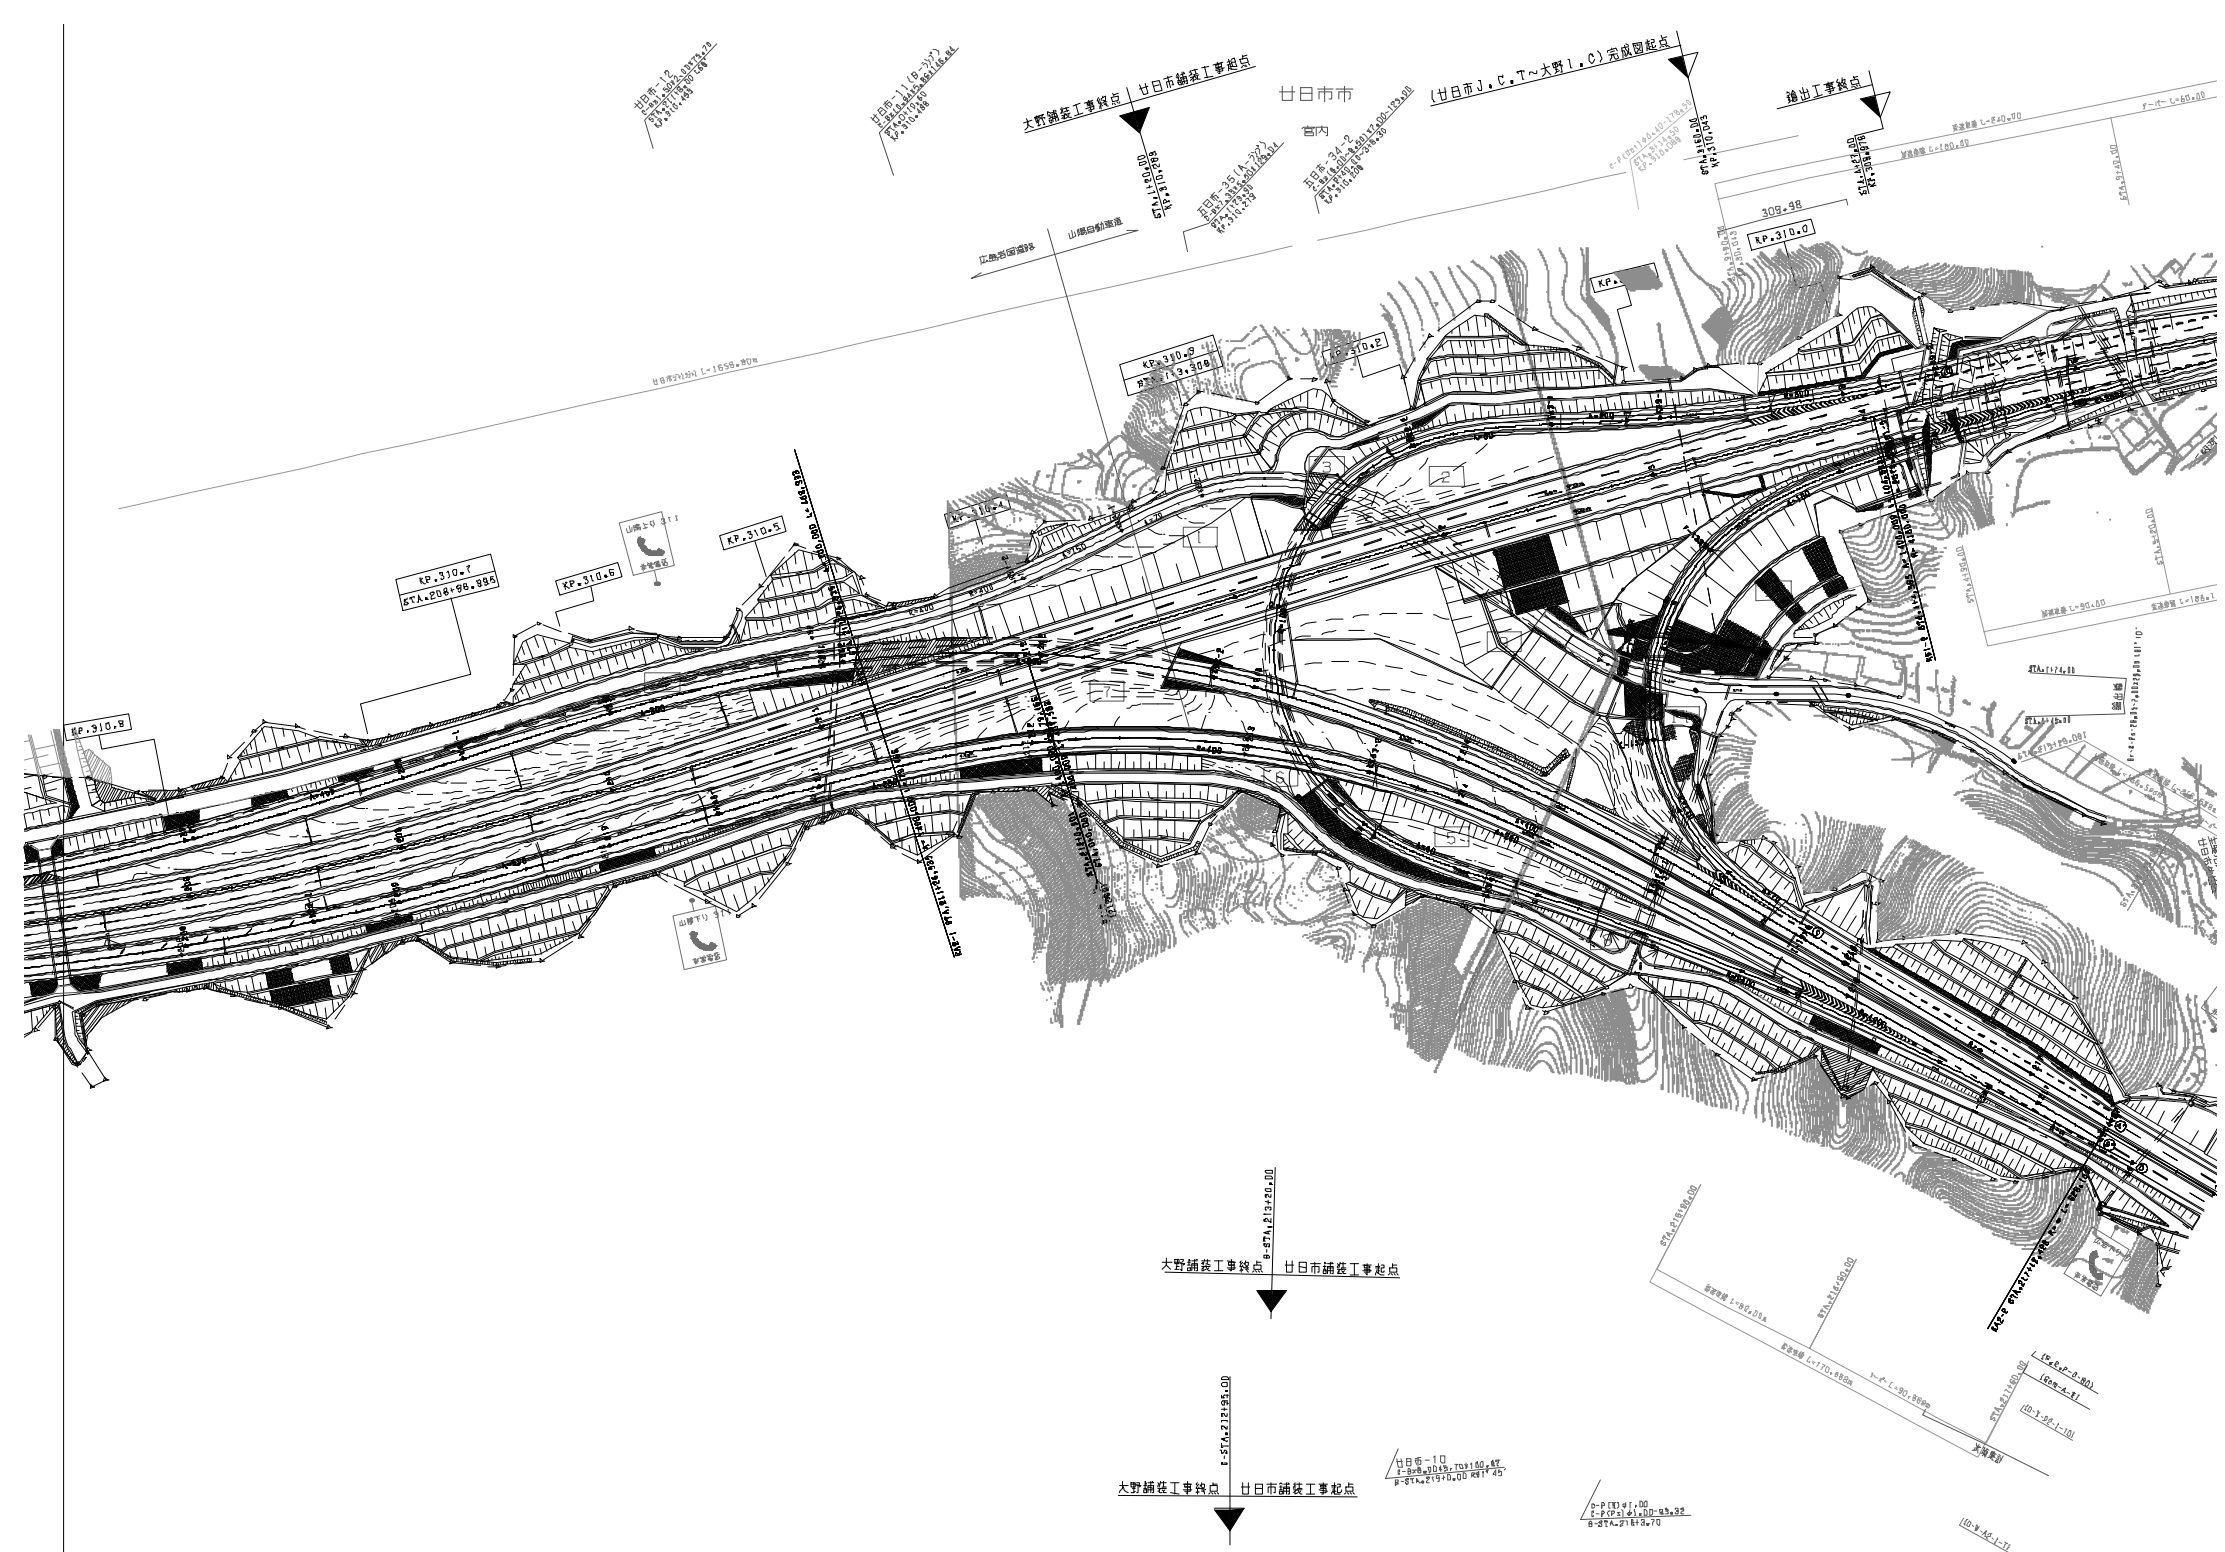

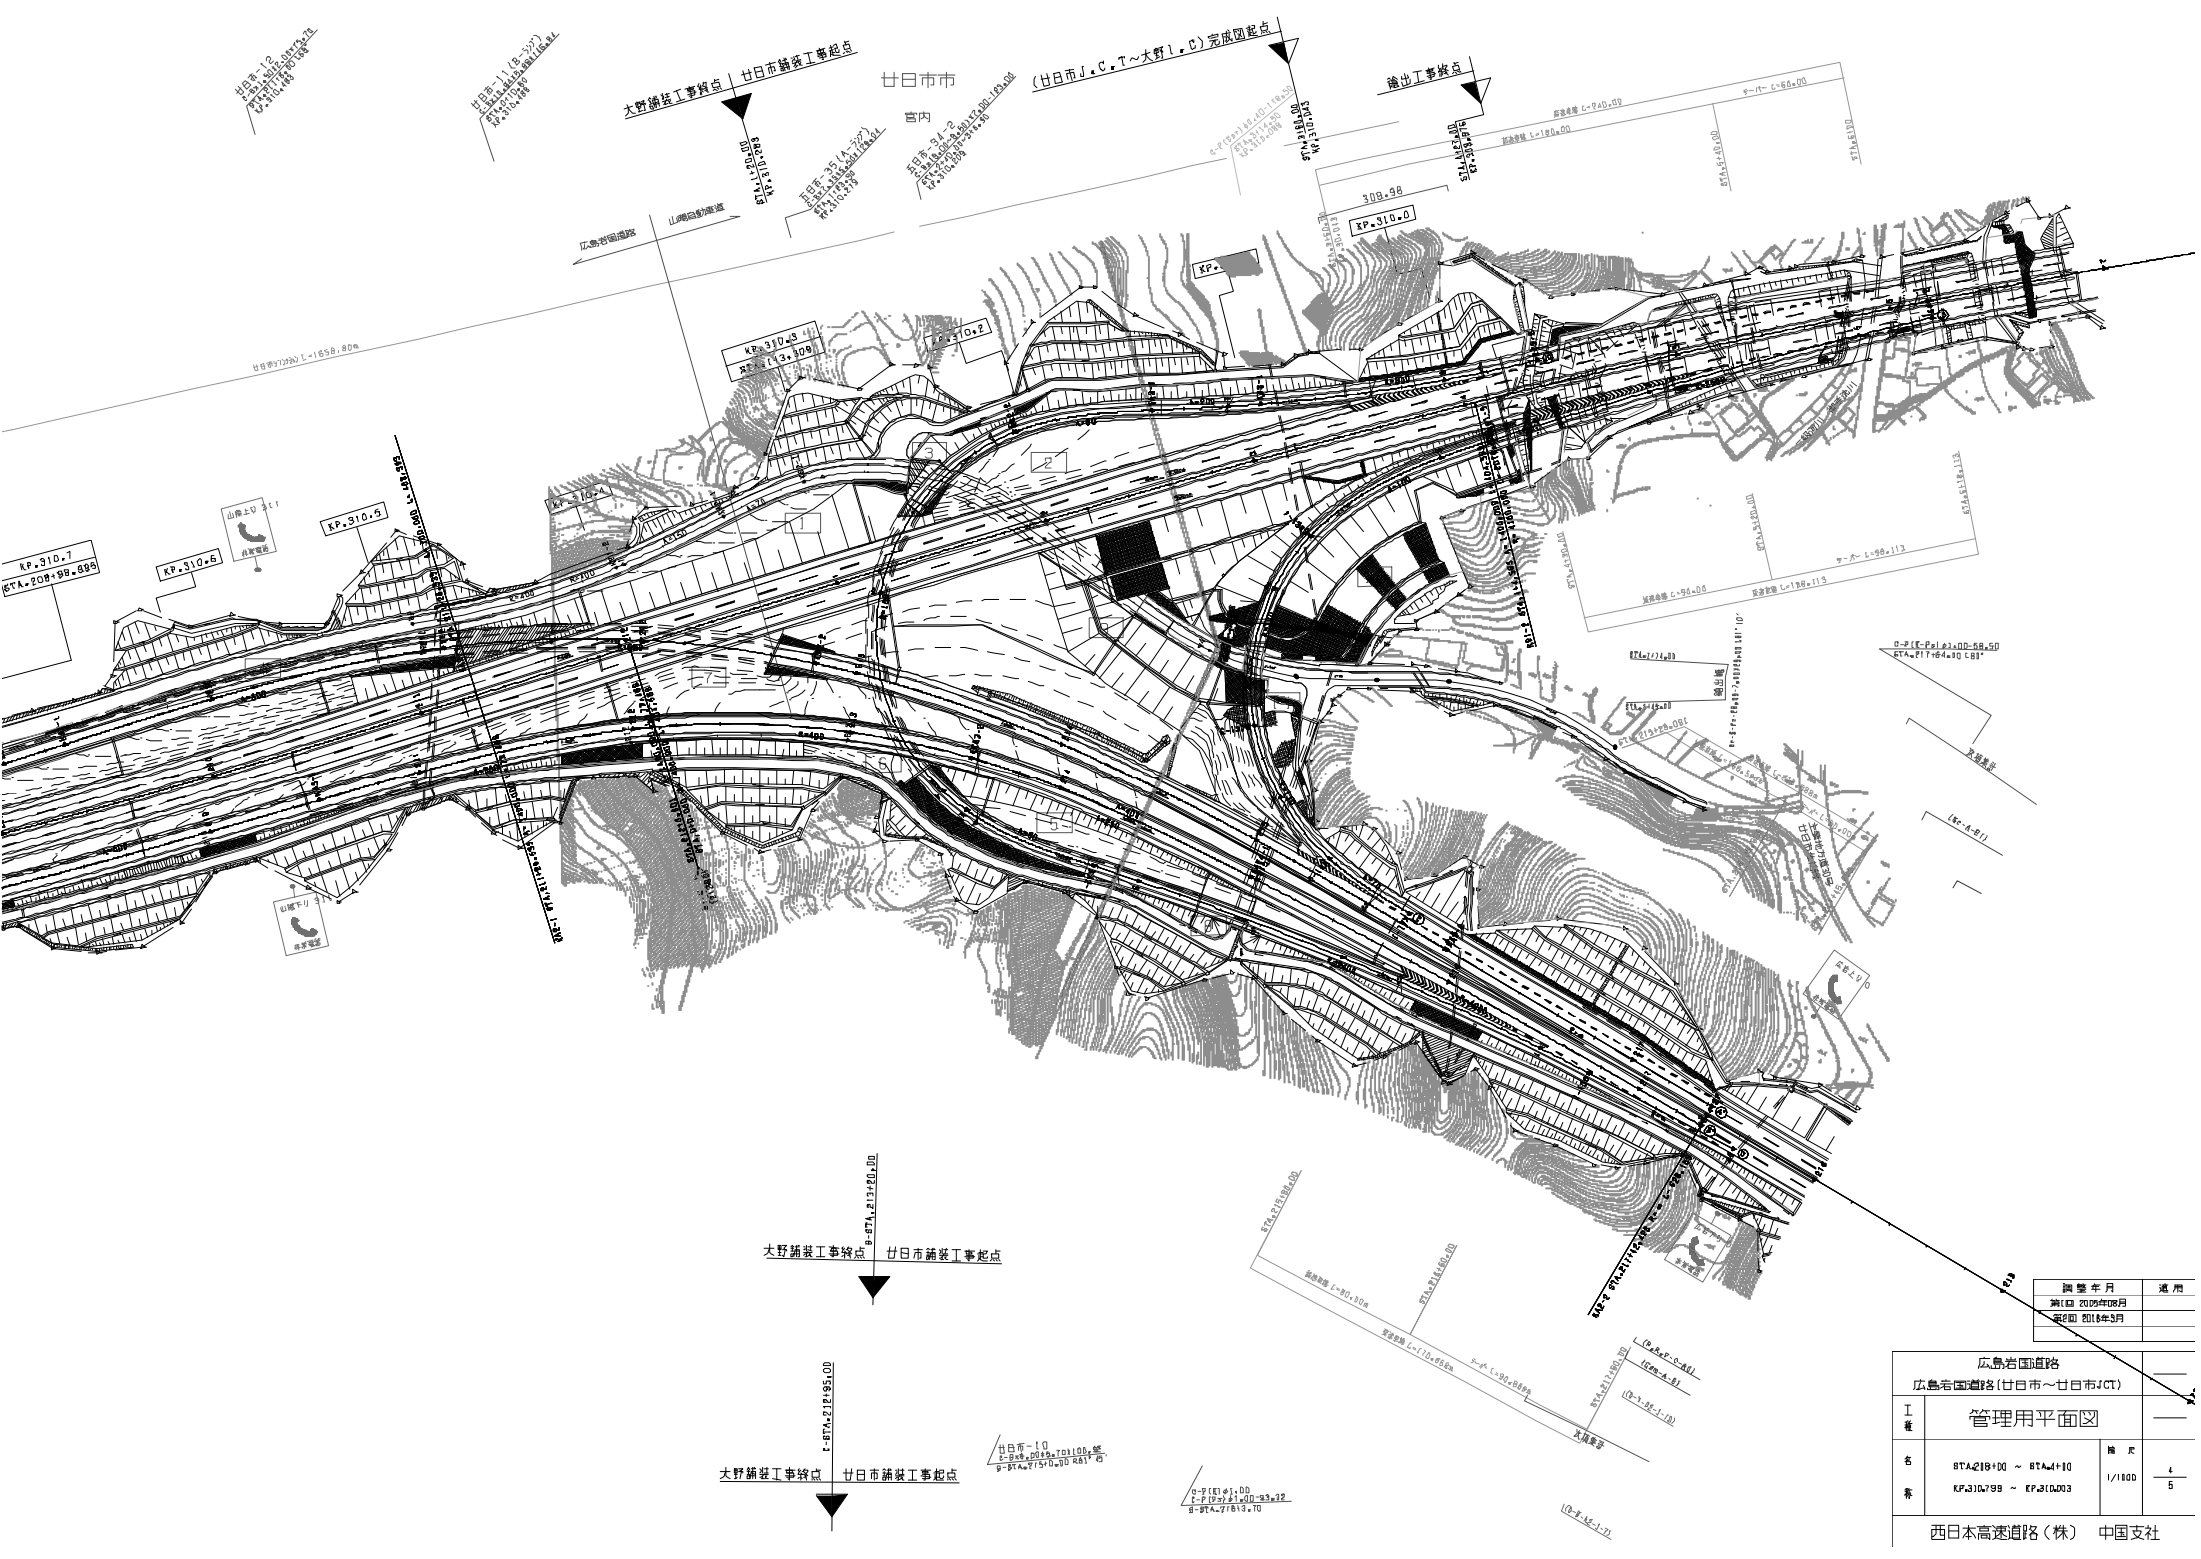



調査年月	適用

工	管理用平面図	
		4/5
西日本高速道路(株) 中国支社		

広島岩国道路		広島岩国道路(廿日市～廿日市JCT)	
工	管理用平面図		
名	PTA.201+10 ~ PTA.208+00	縮尺	1/1000
番	XP.311.599 ~ XP.311.799		5
西日本高速道路(株) 中国支社			


調査年月	適用

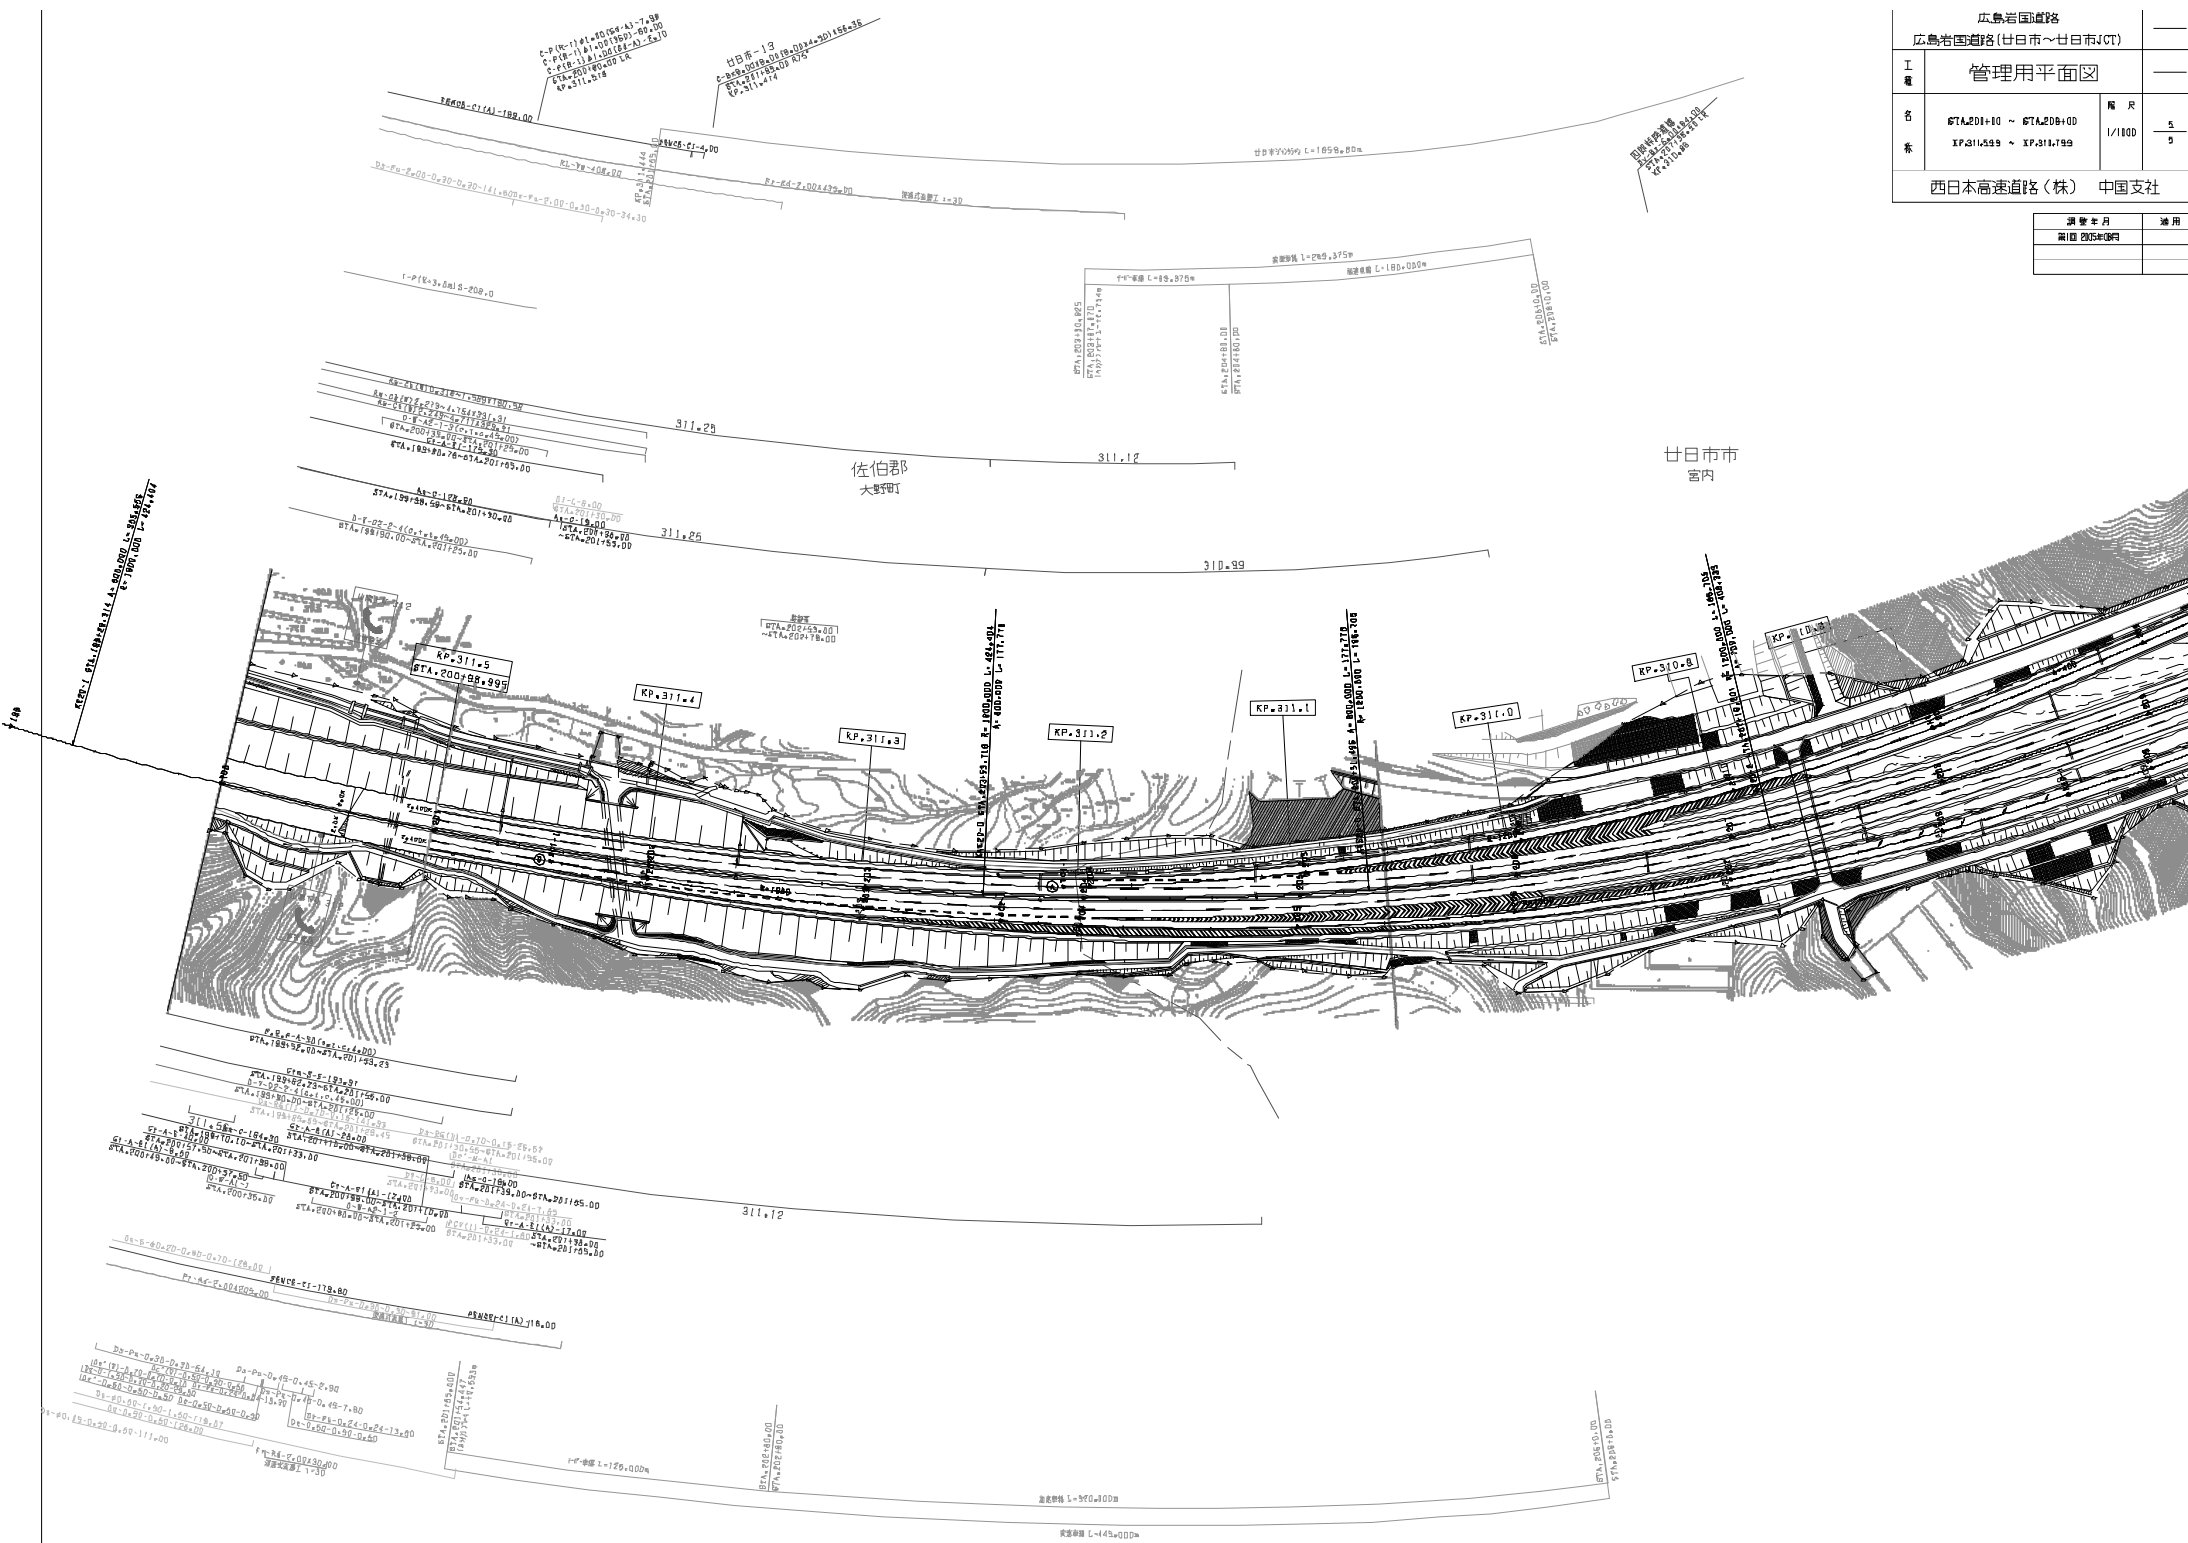


 


工種	管理用平面図		—
名称	廿日市インターチェンジ (1)	縮尺 1/500	$\frac{1}{?}$


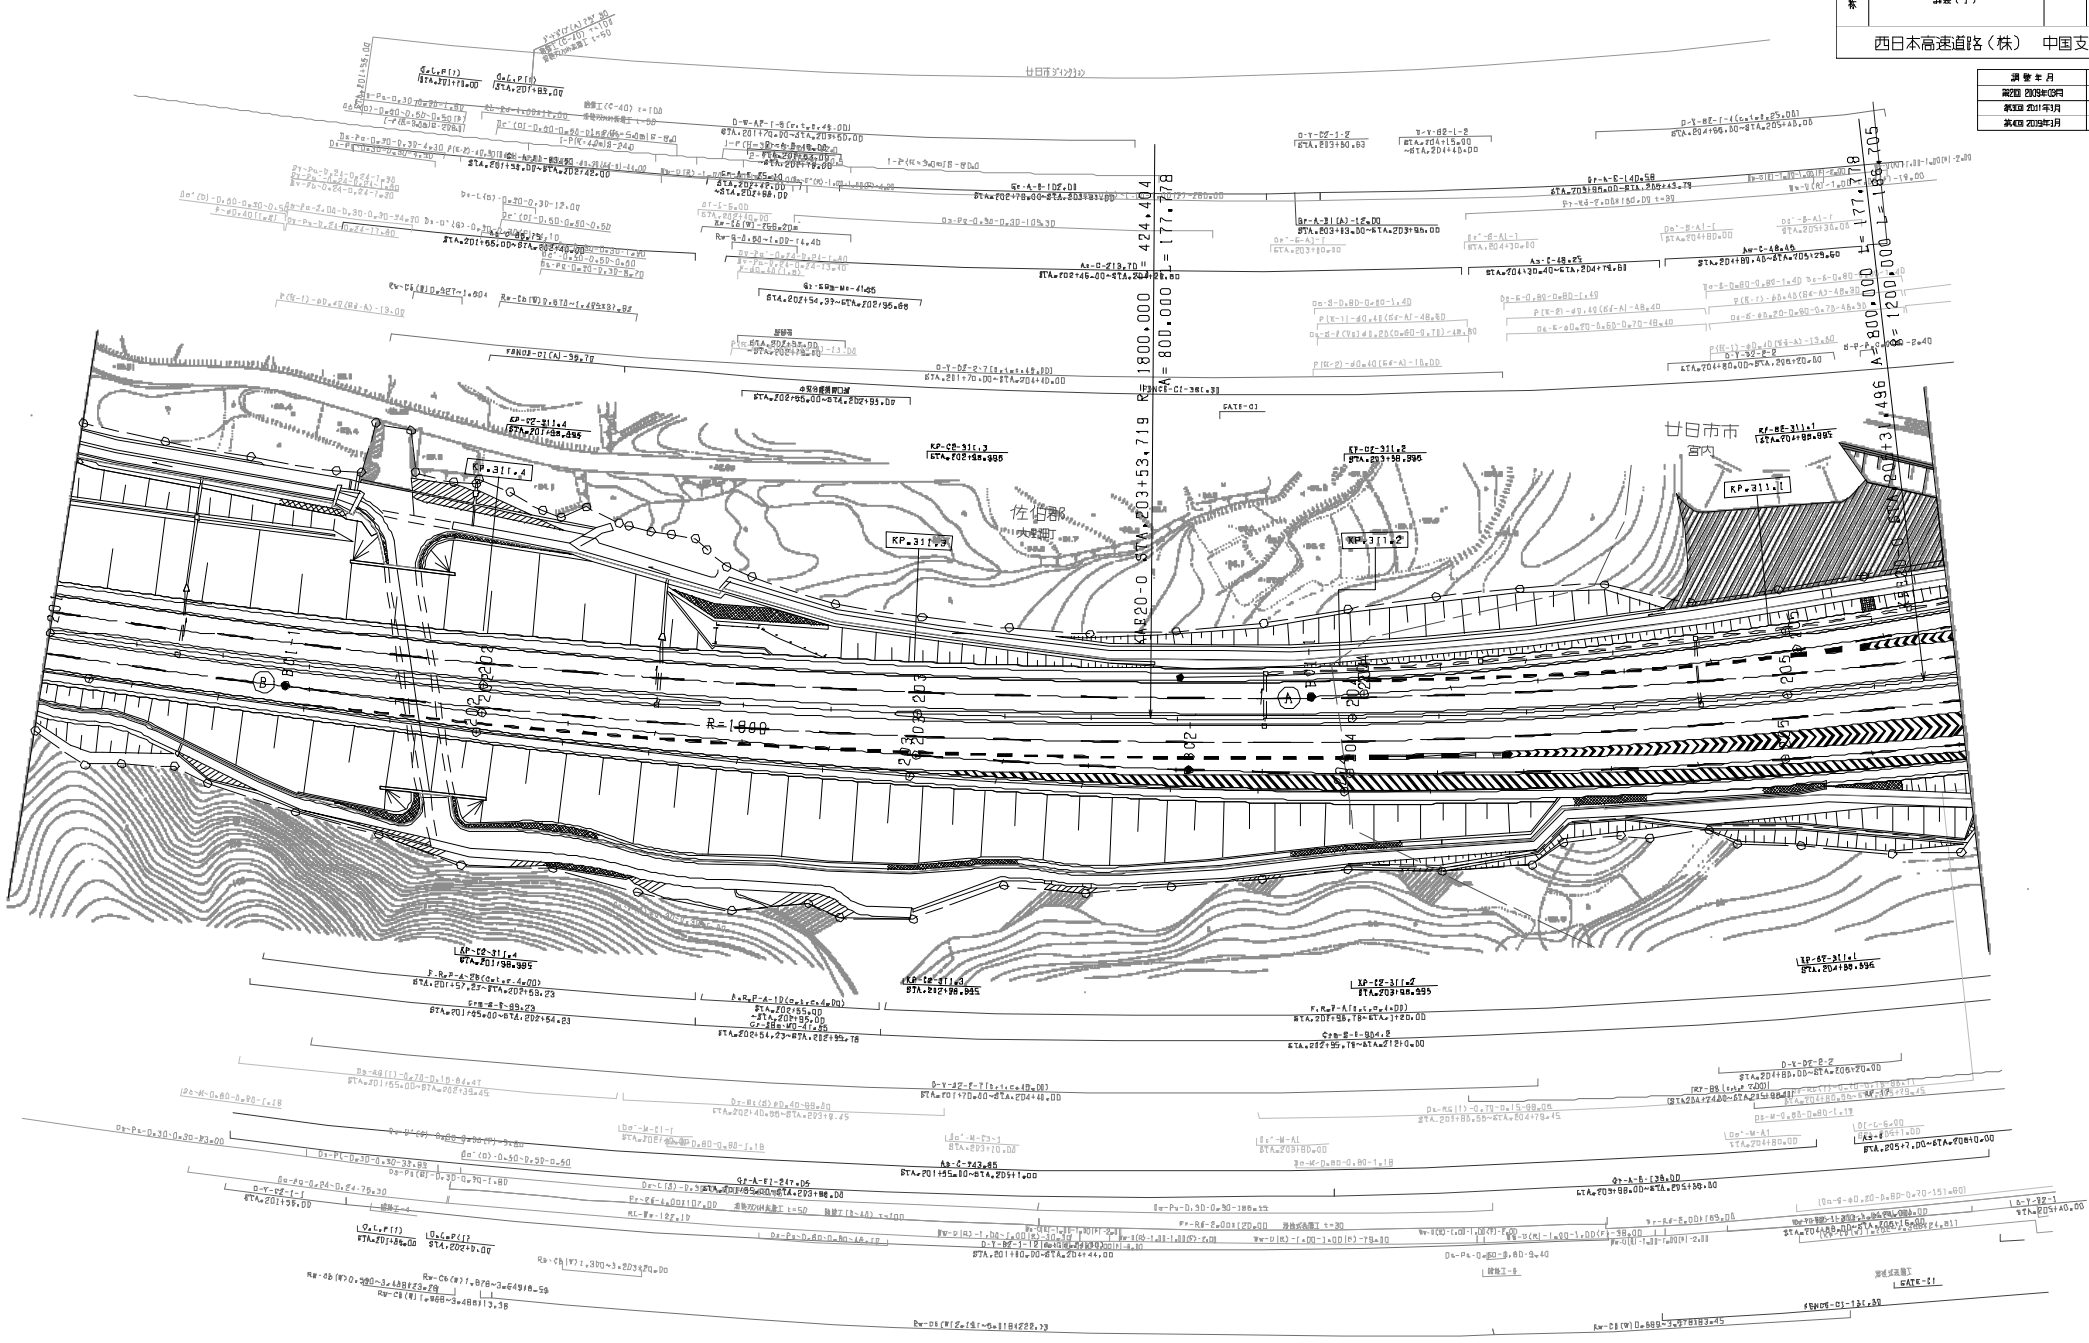

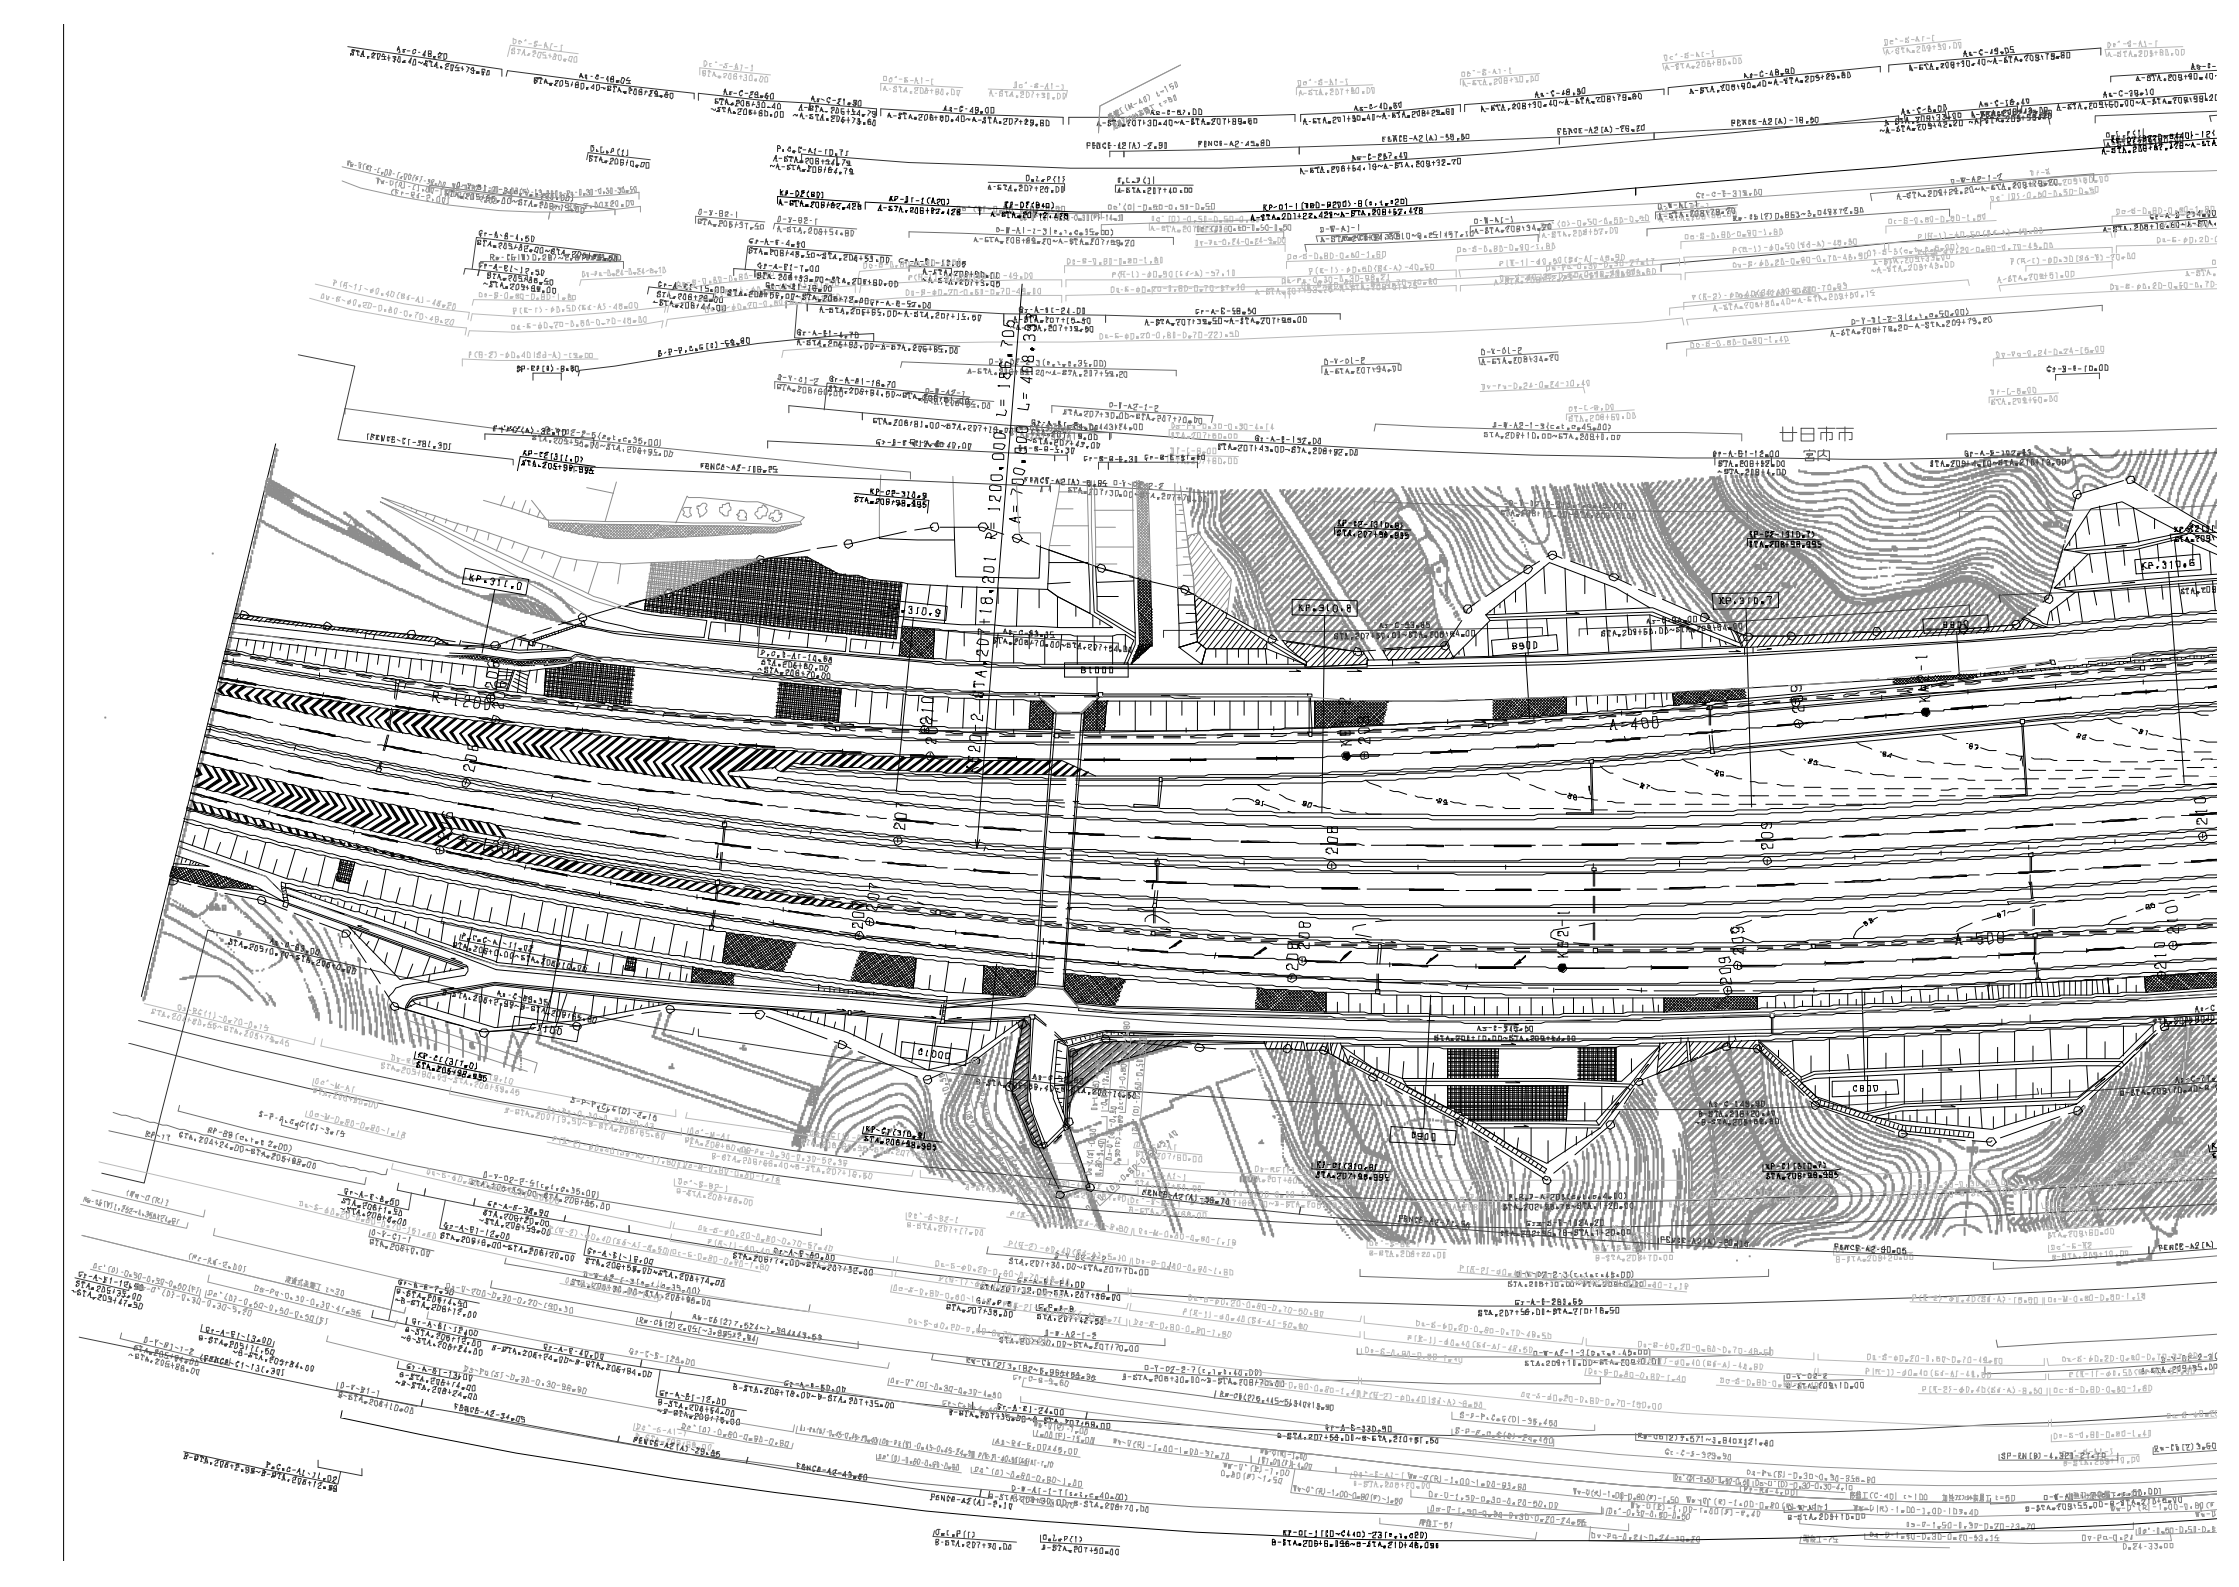




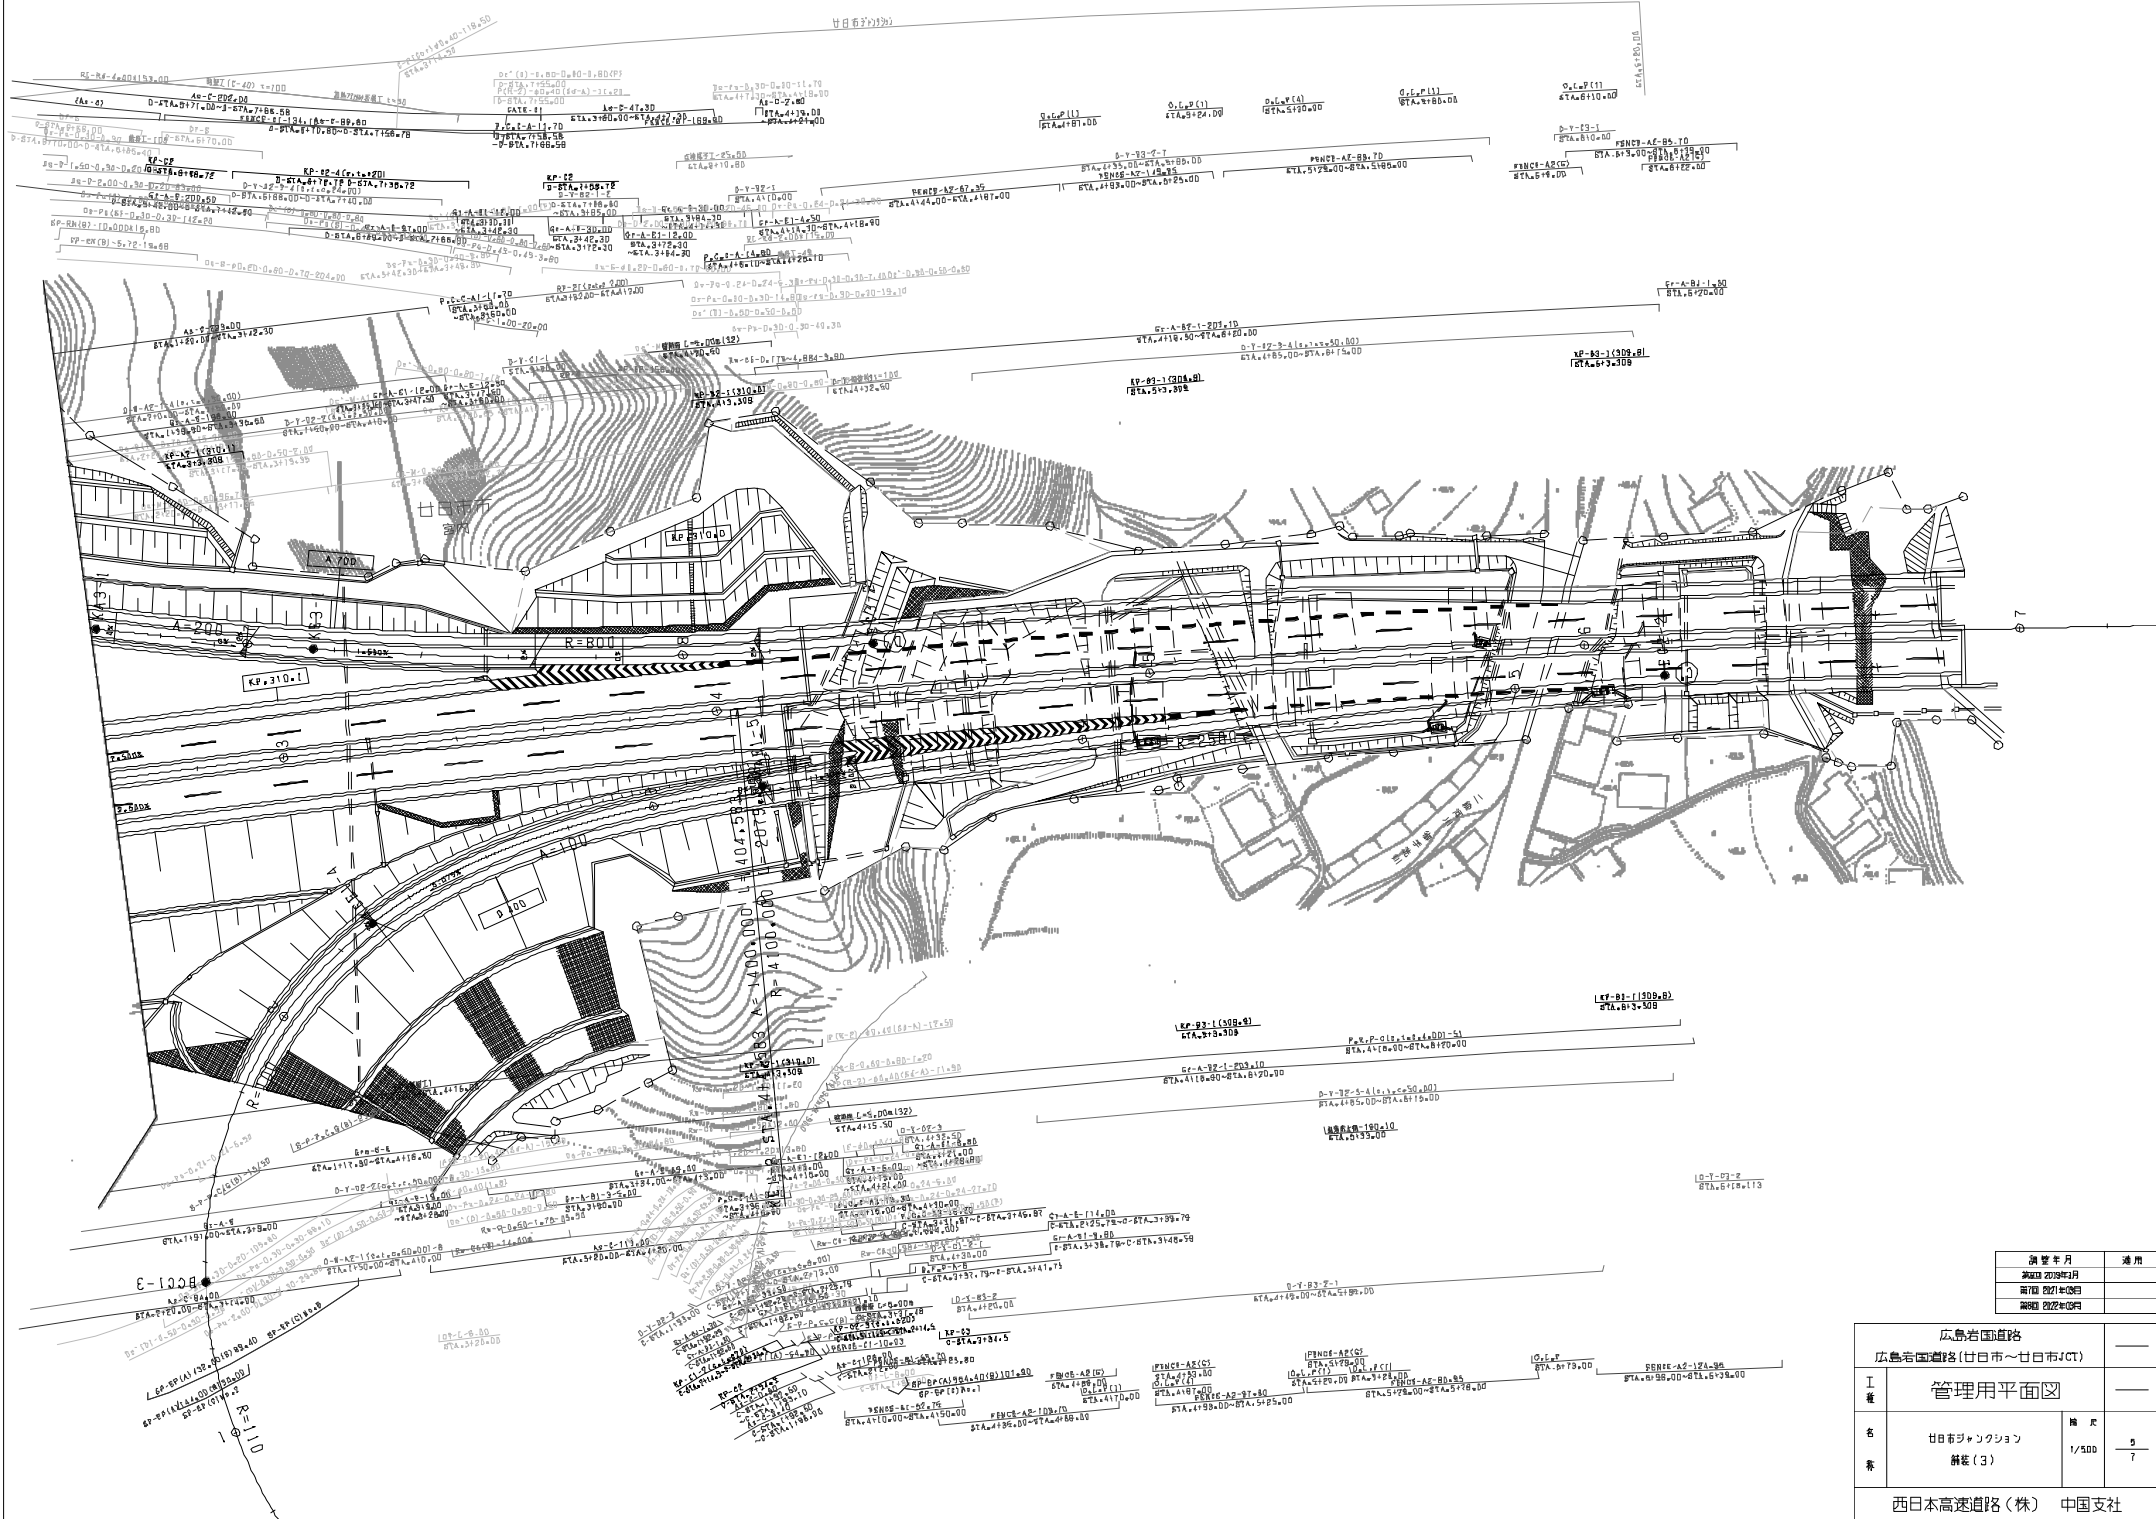


調査年月	適用

管理用平面図			
工			
西日本高速道路(株) 中国支社			

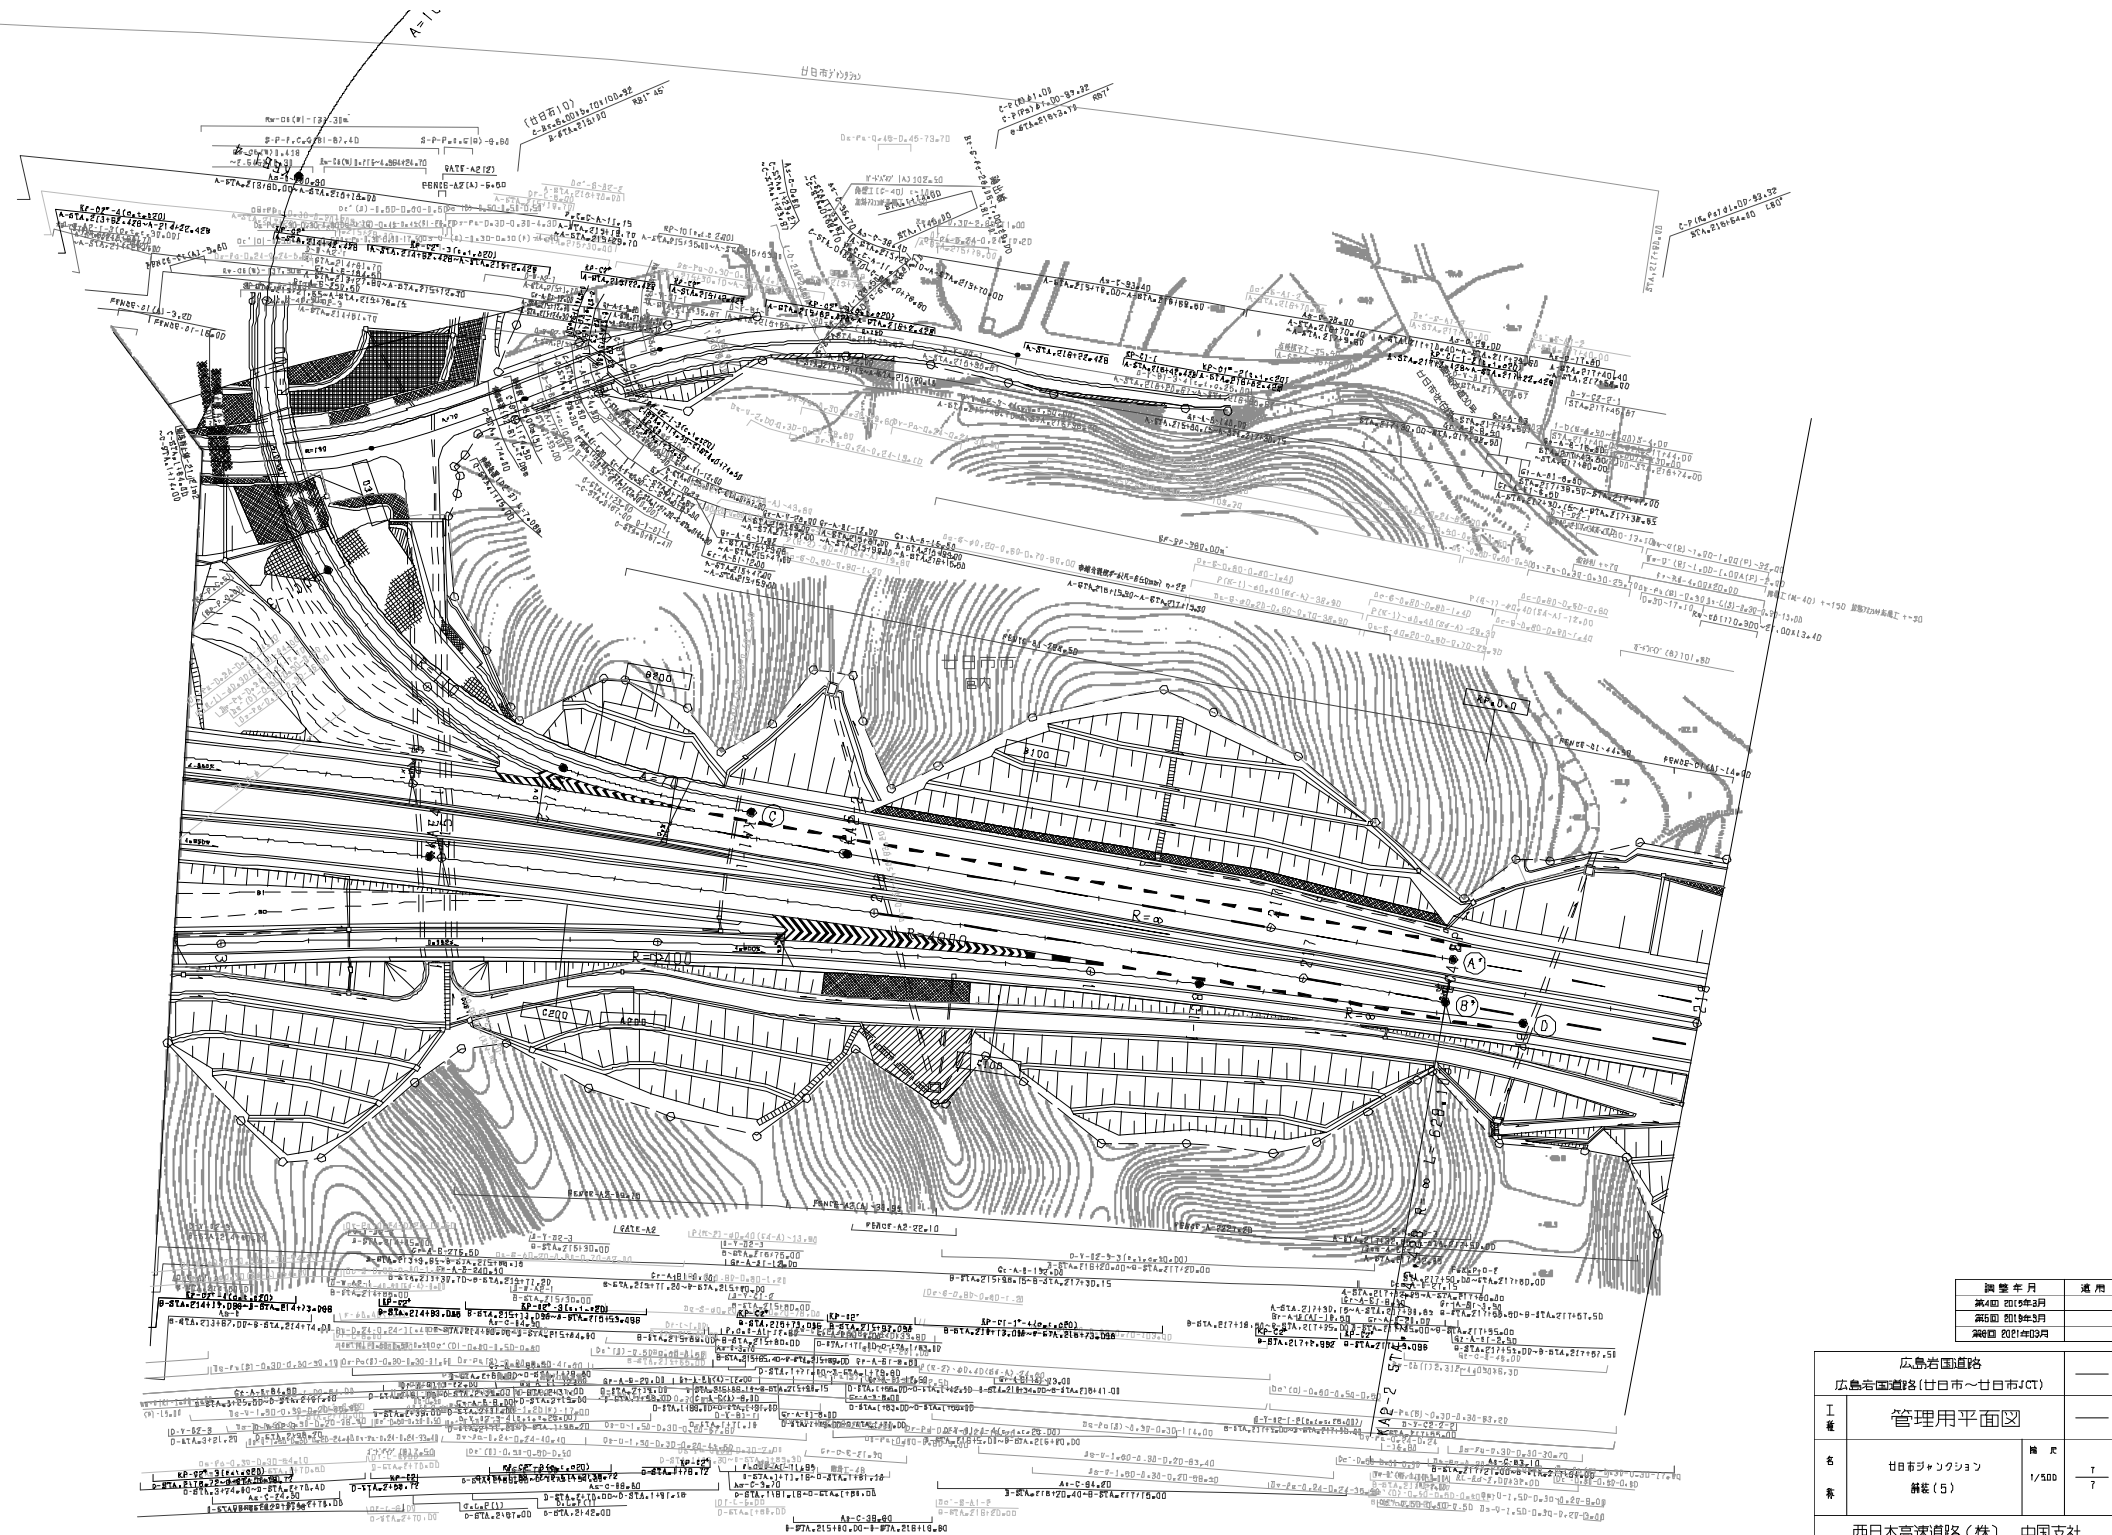

調査年月	適用
第4回 2019年3月	
第5回 2020年3月	
第6回 2021年03月	

管理用平面図	
名	廿日市ジャンクション
縮尺	1/500
頁	7
西日本高速道路 (株) 中国支社	

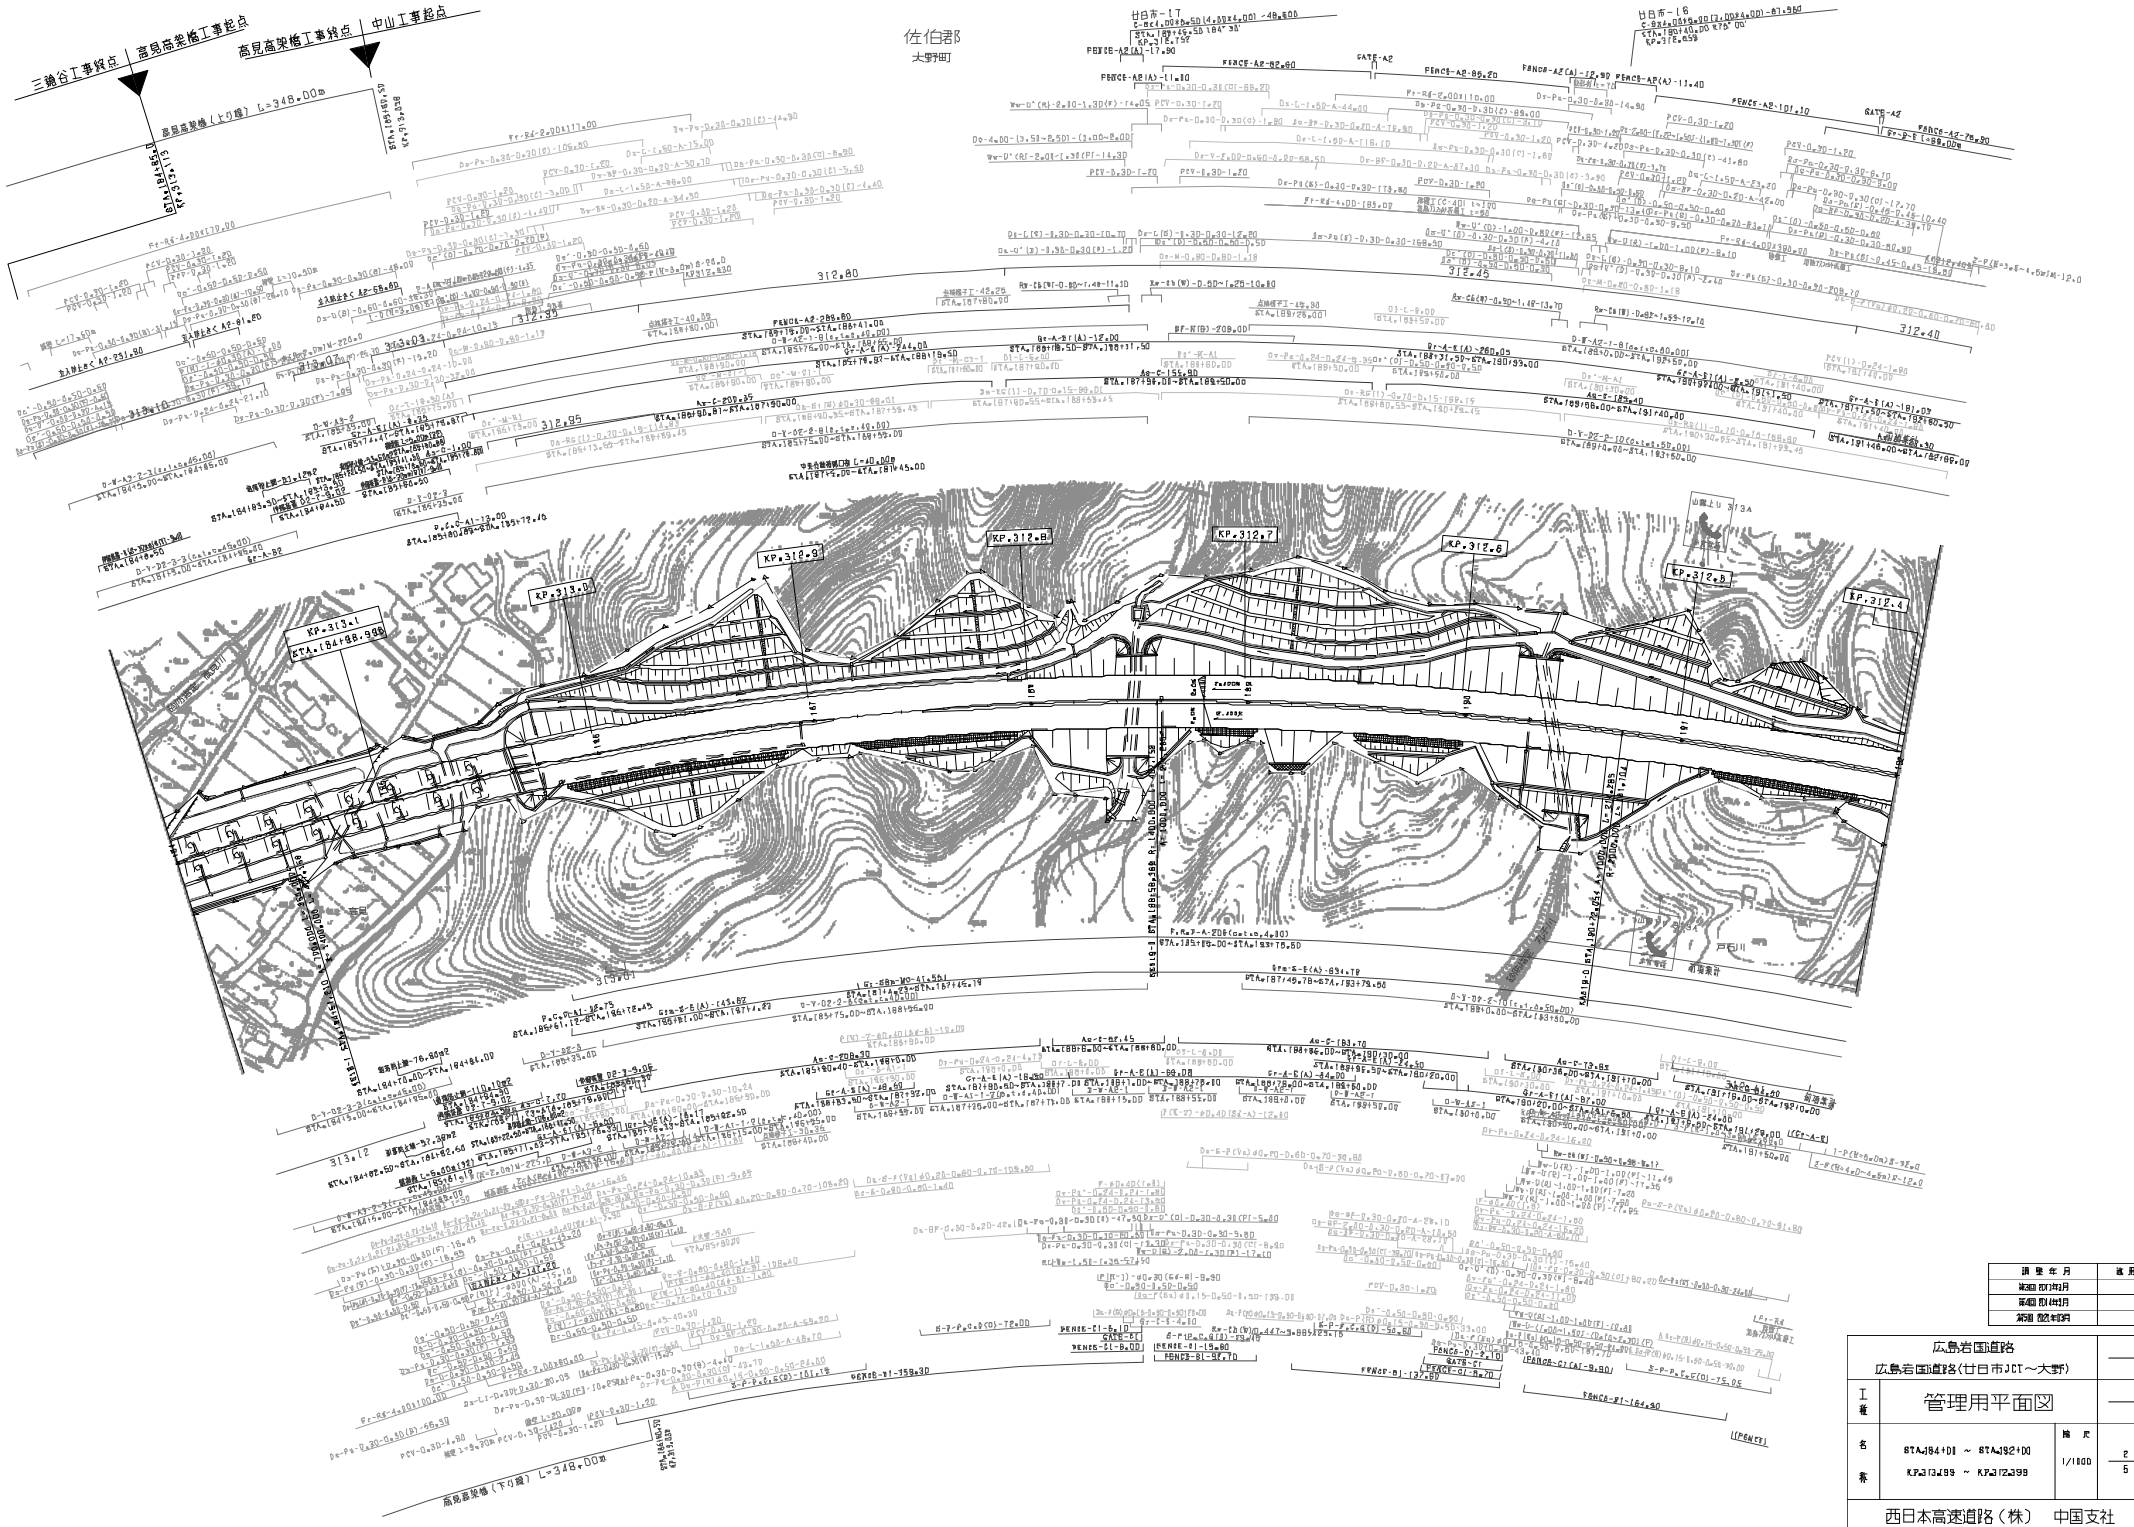



広島岩国道路		管理用平面図	
広島岩国道路(廿日市JCT~大野)			
工	名	縮尺	
西日本高速道路(株) 中国支社			


広島県国道路			
広島県国道路(廿日市JCT~大野)			
工 程	管理用平面図		—
名 称	BTWJ76+01 ~ BTWJ64+00 K.P.313.497 ~ K.P.313.498	縮 尺 1/1000	$\frac{3}{2}$
西日本高速道路(株)		中国支社	

調査年月	備考
平成 27年12月	
令和 2年10月	
令和 2年10月	

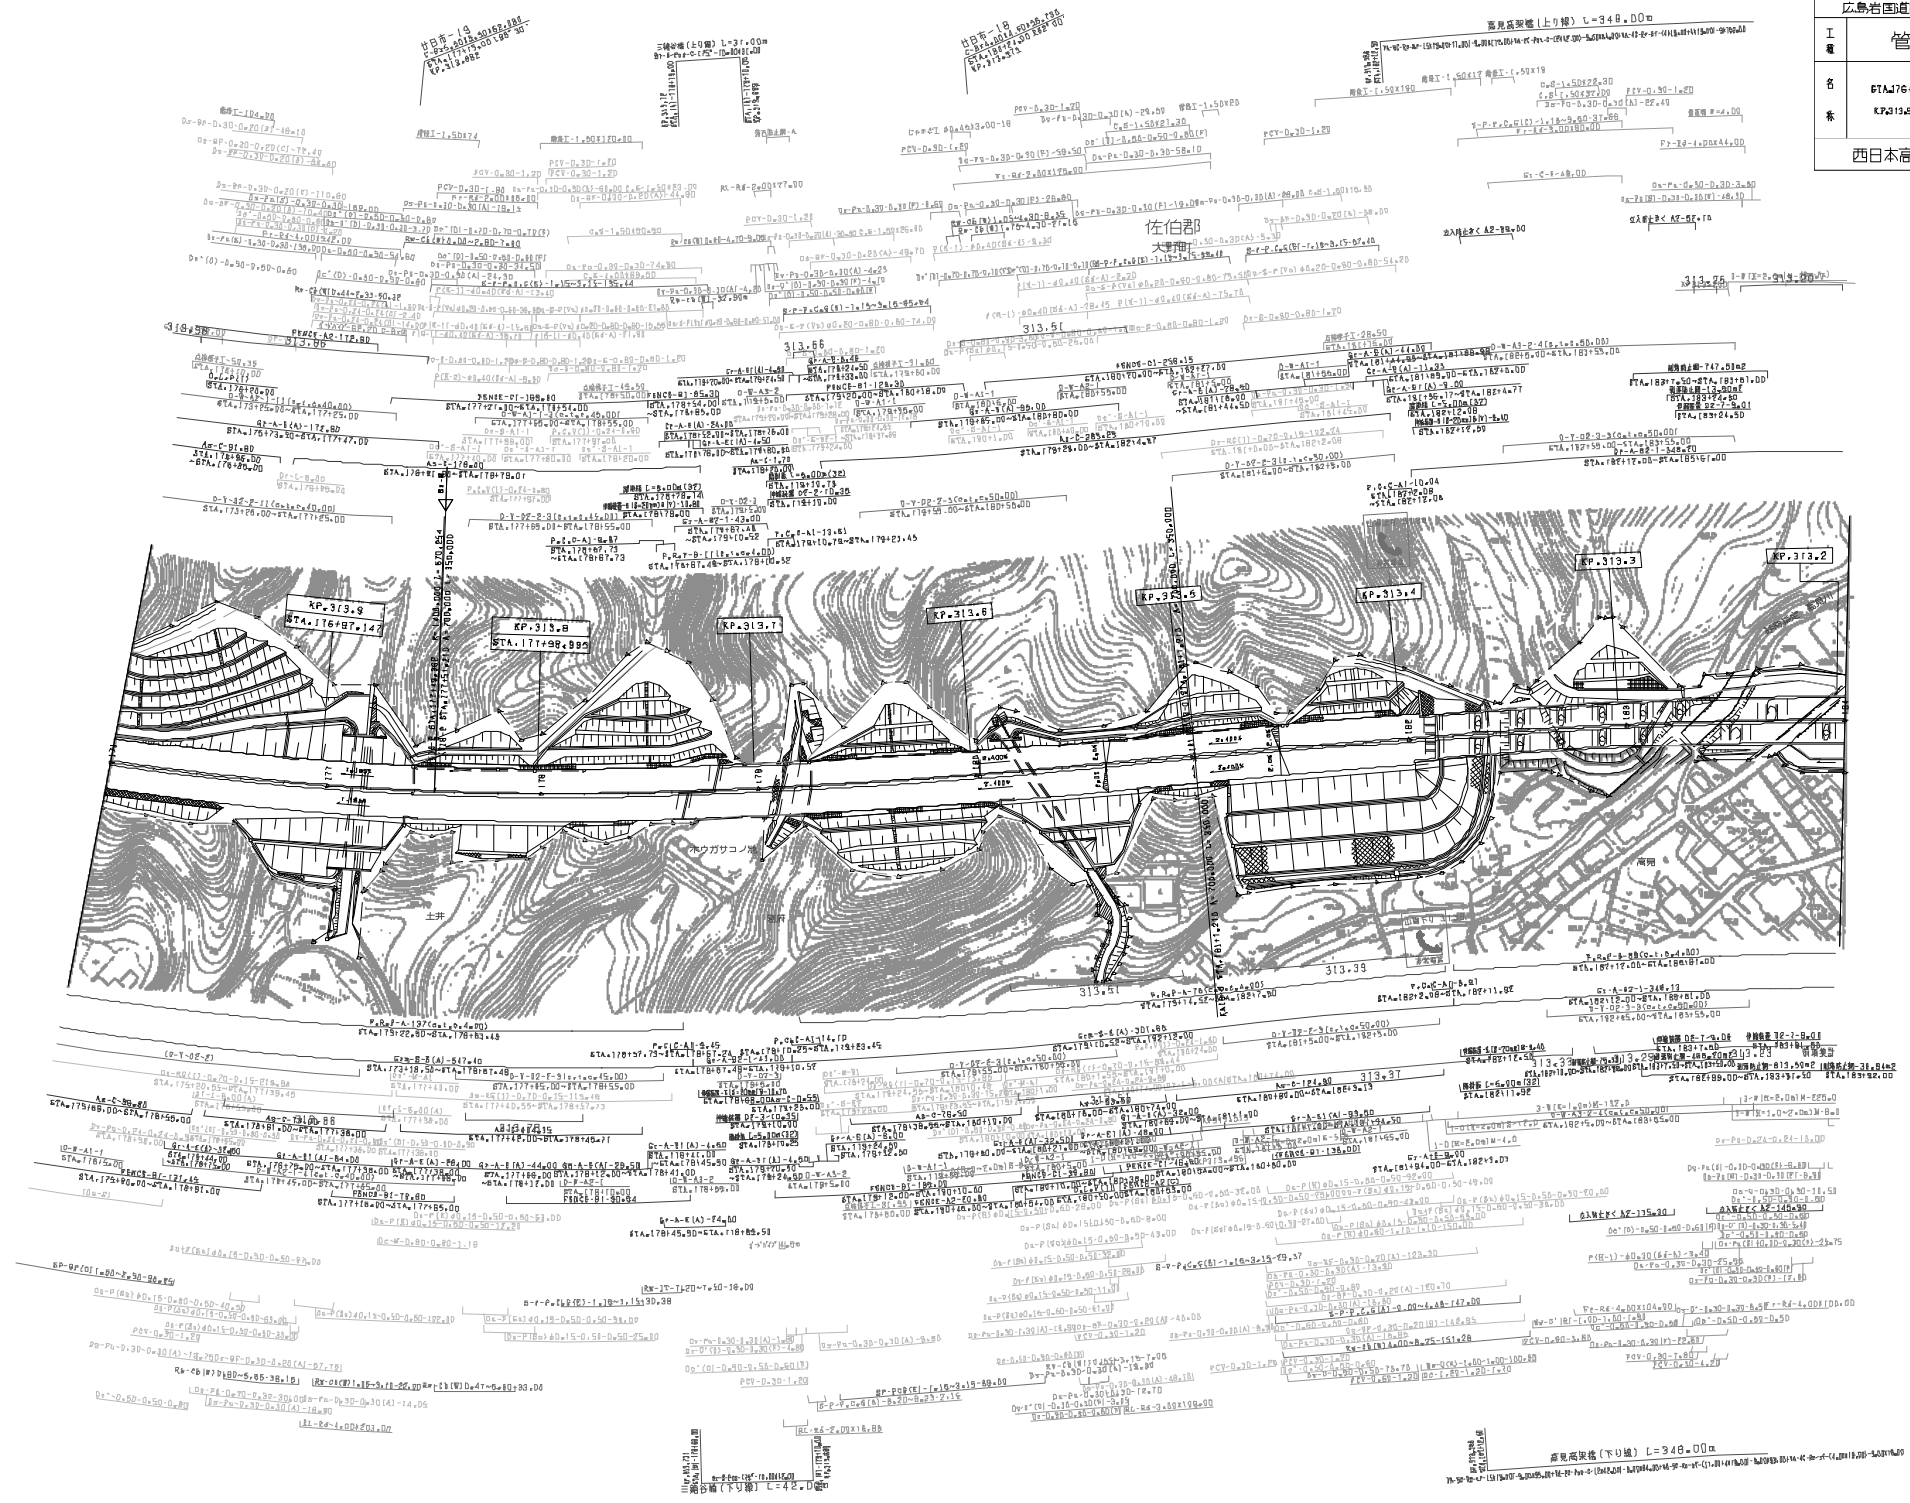




左伯郡
大野町

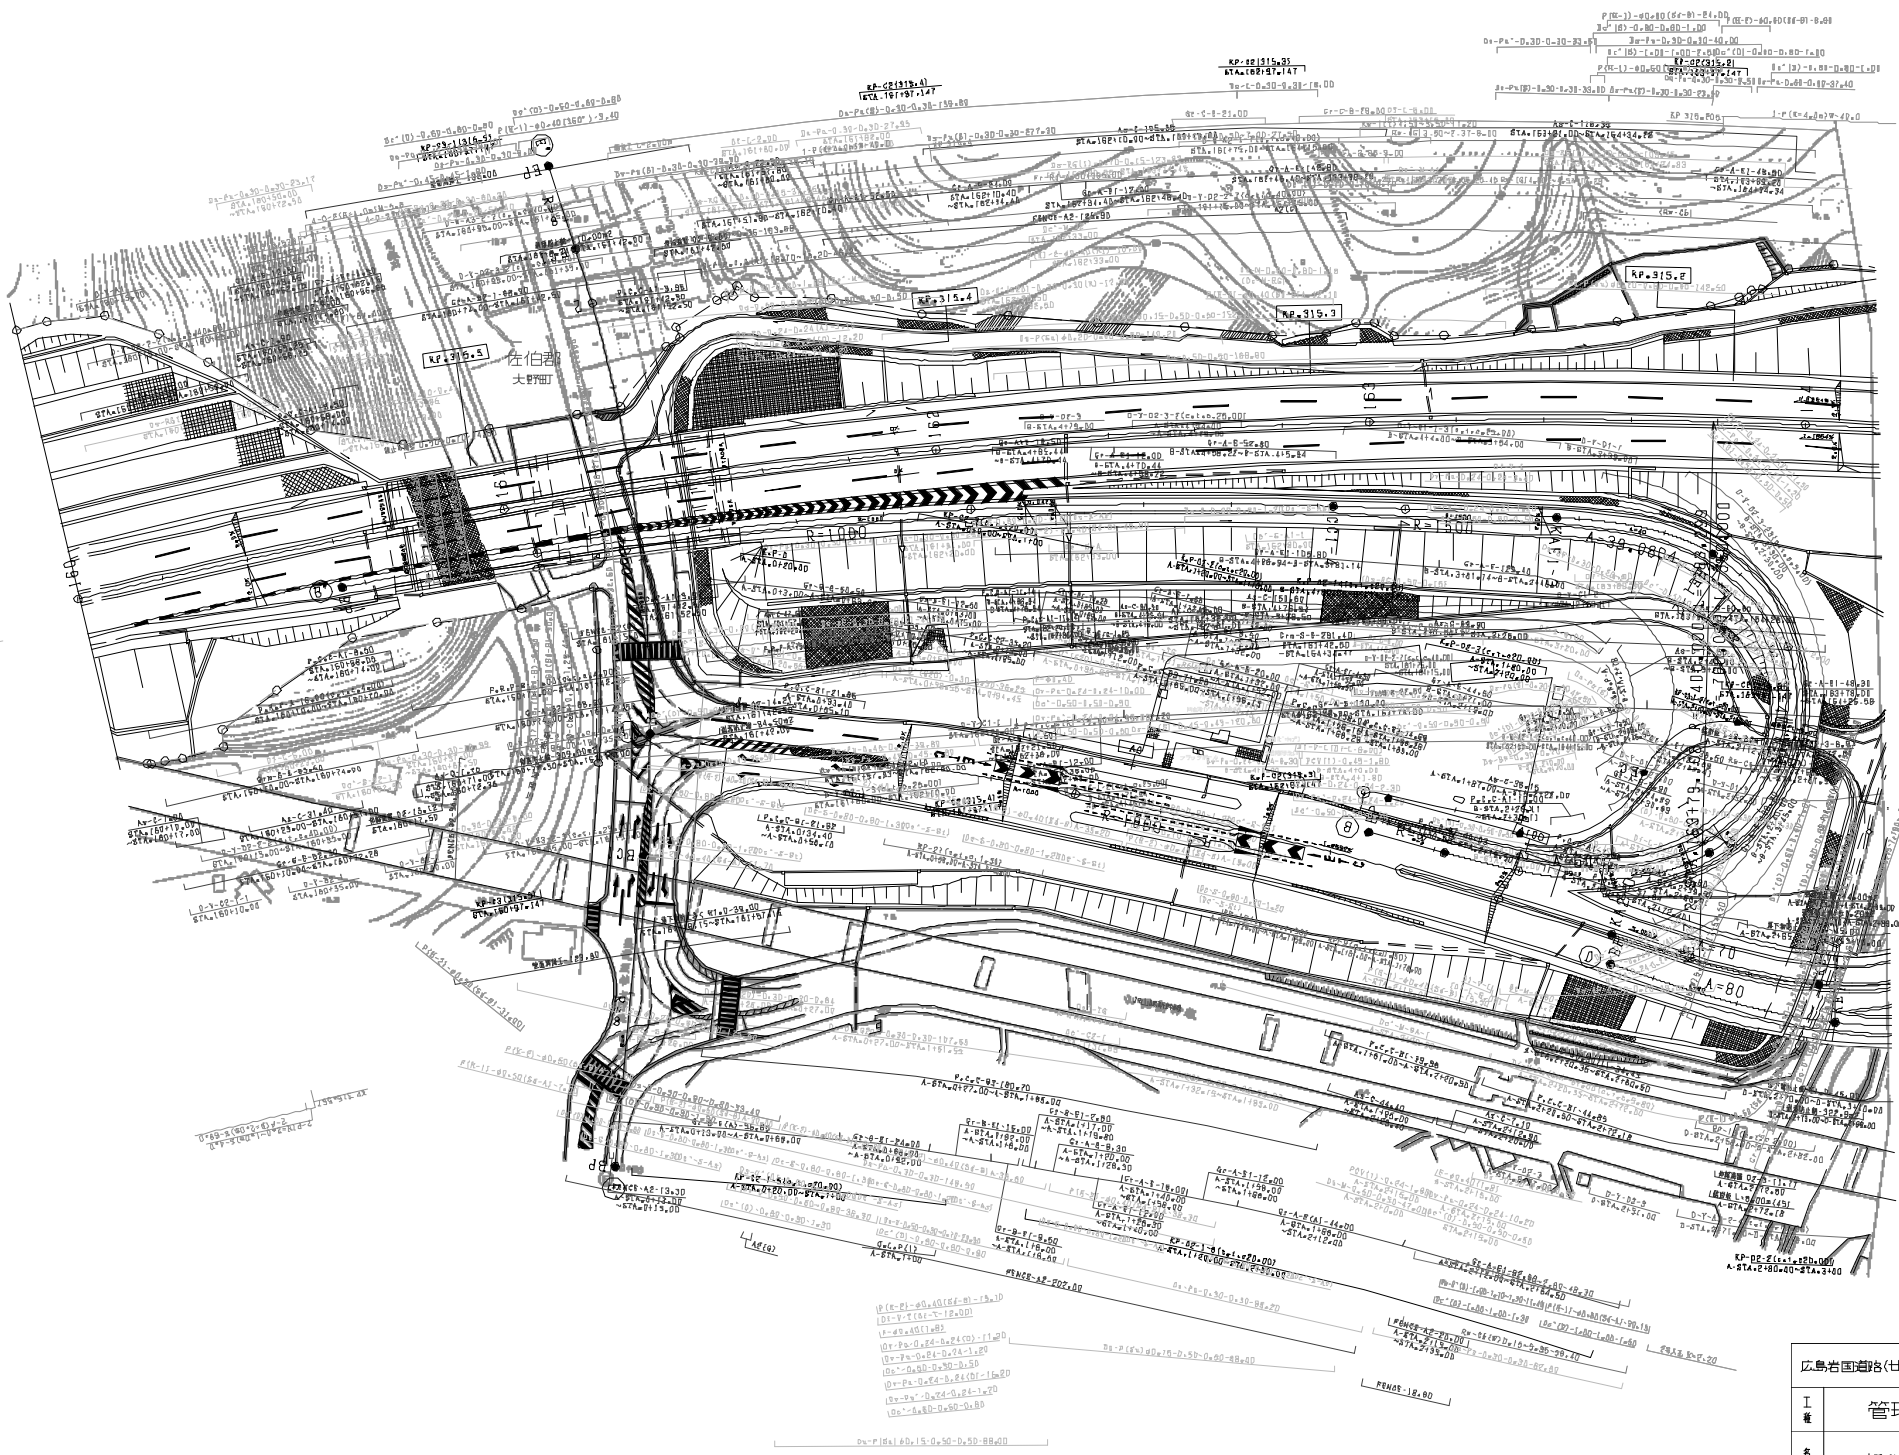


調査年月	適用

広島県国道路(廿日市JCT~大野)完成図	
管理用平面図	
名	大野インターチェンジ
番	(1)
縮尺	1/500
頁	1/3
西日本高速道路(株) 中国支社	

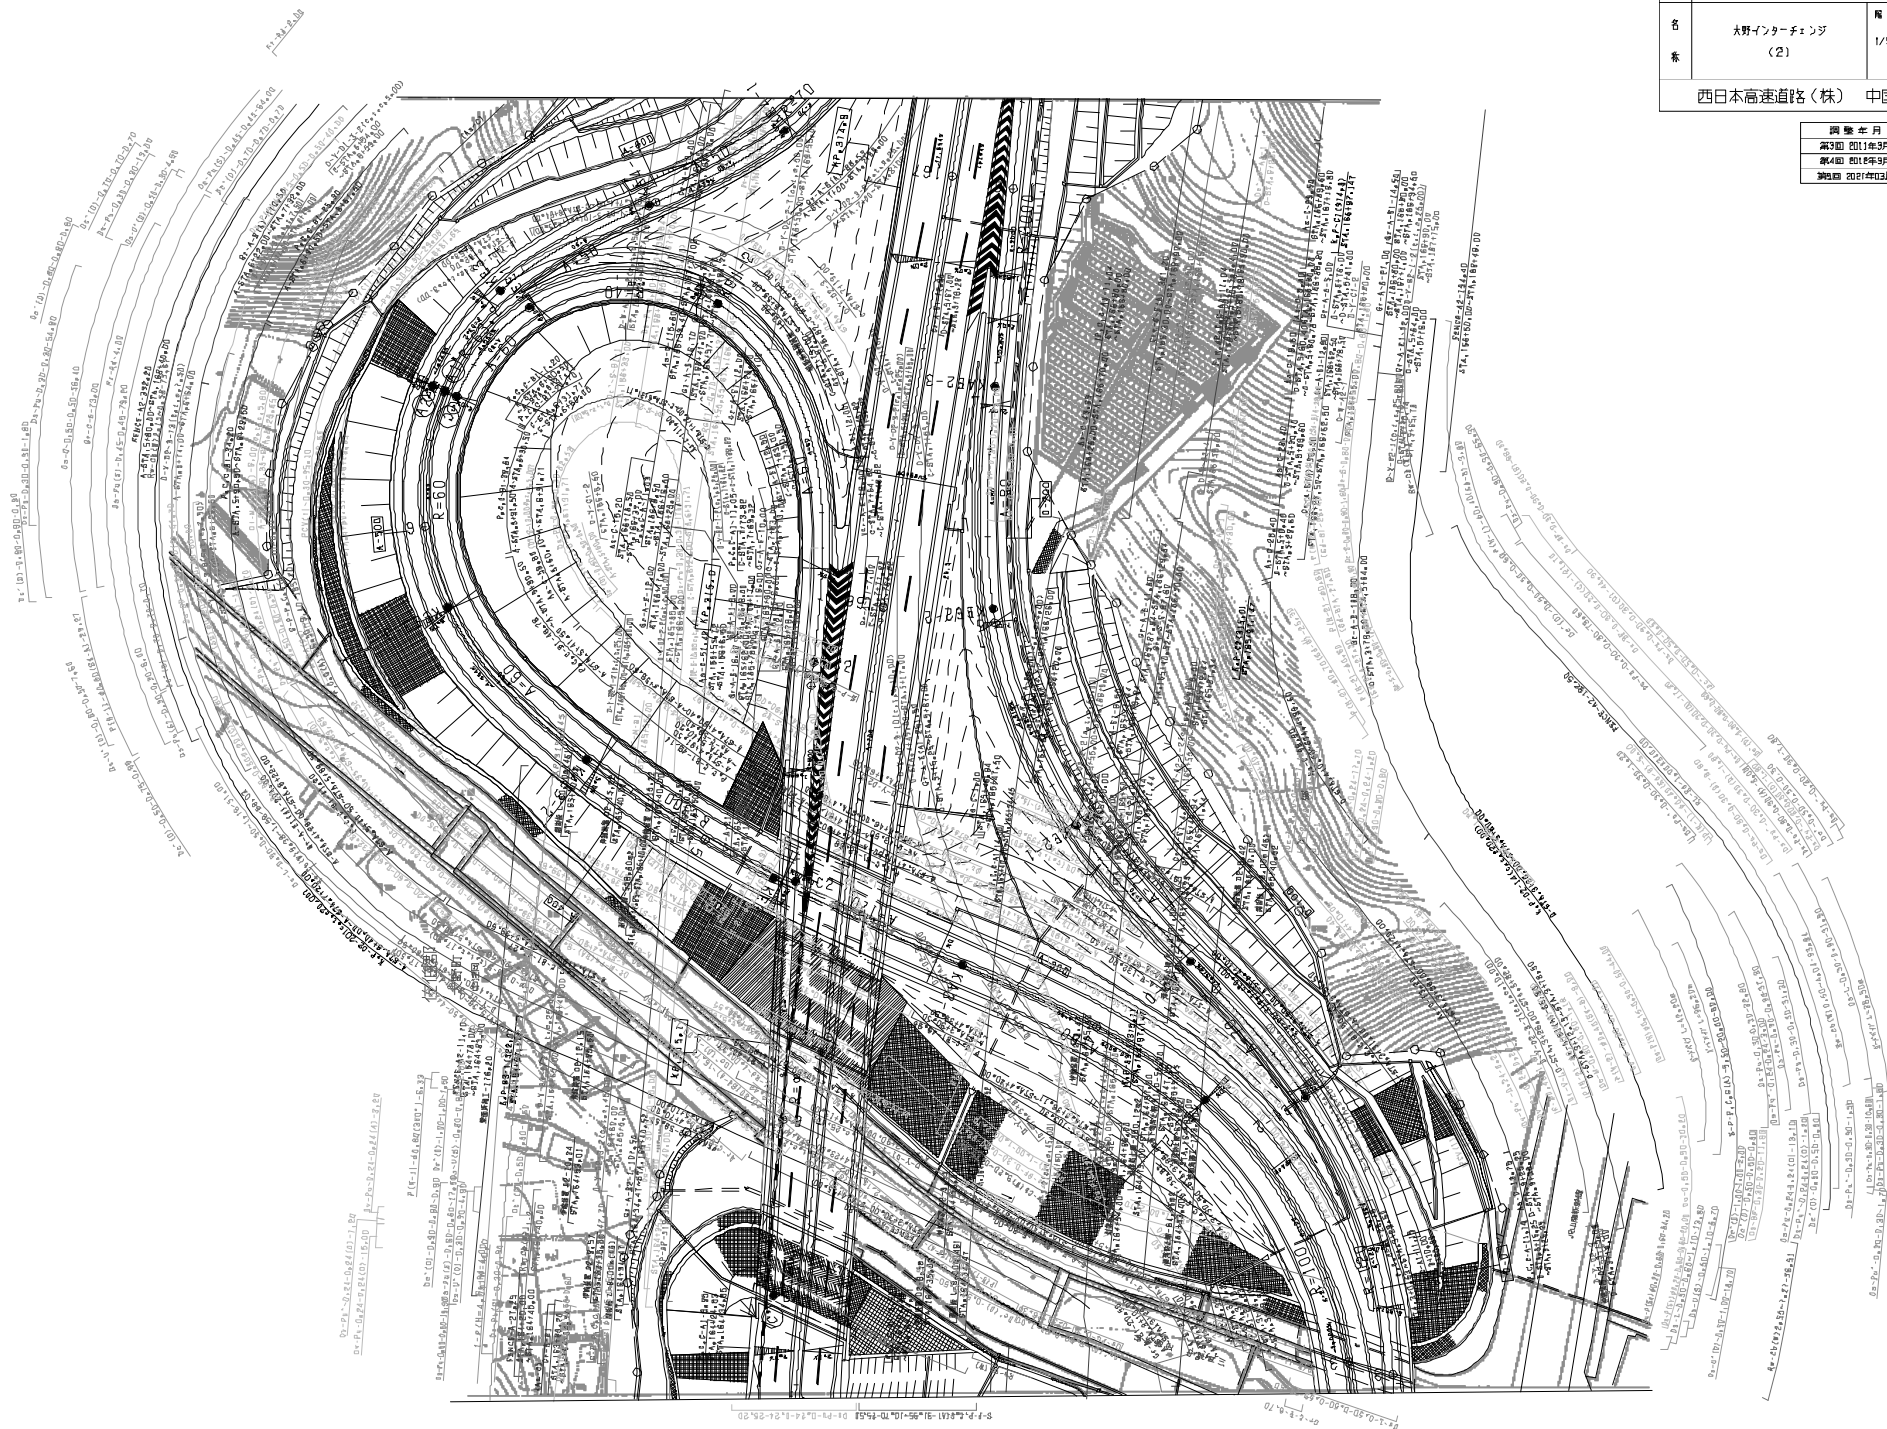

広島岩国道路(廿日市JCT~大野)完成図		
工 程	管理用平面図	
名 称	大野インターチェンジ (2)	縮 尺 1/500
番 号		2 3
西日本高速道路(株) 中国支社		

開 発 年 月	用 途
第3期 2011年3月	
第4期 2016年9月	
第5期 2021年03月	

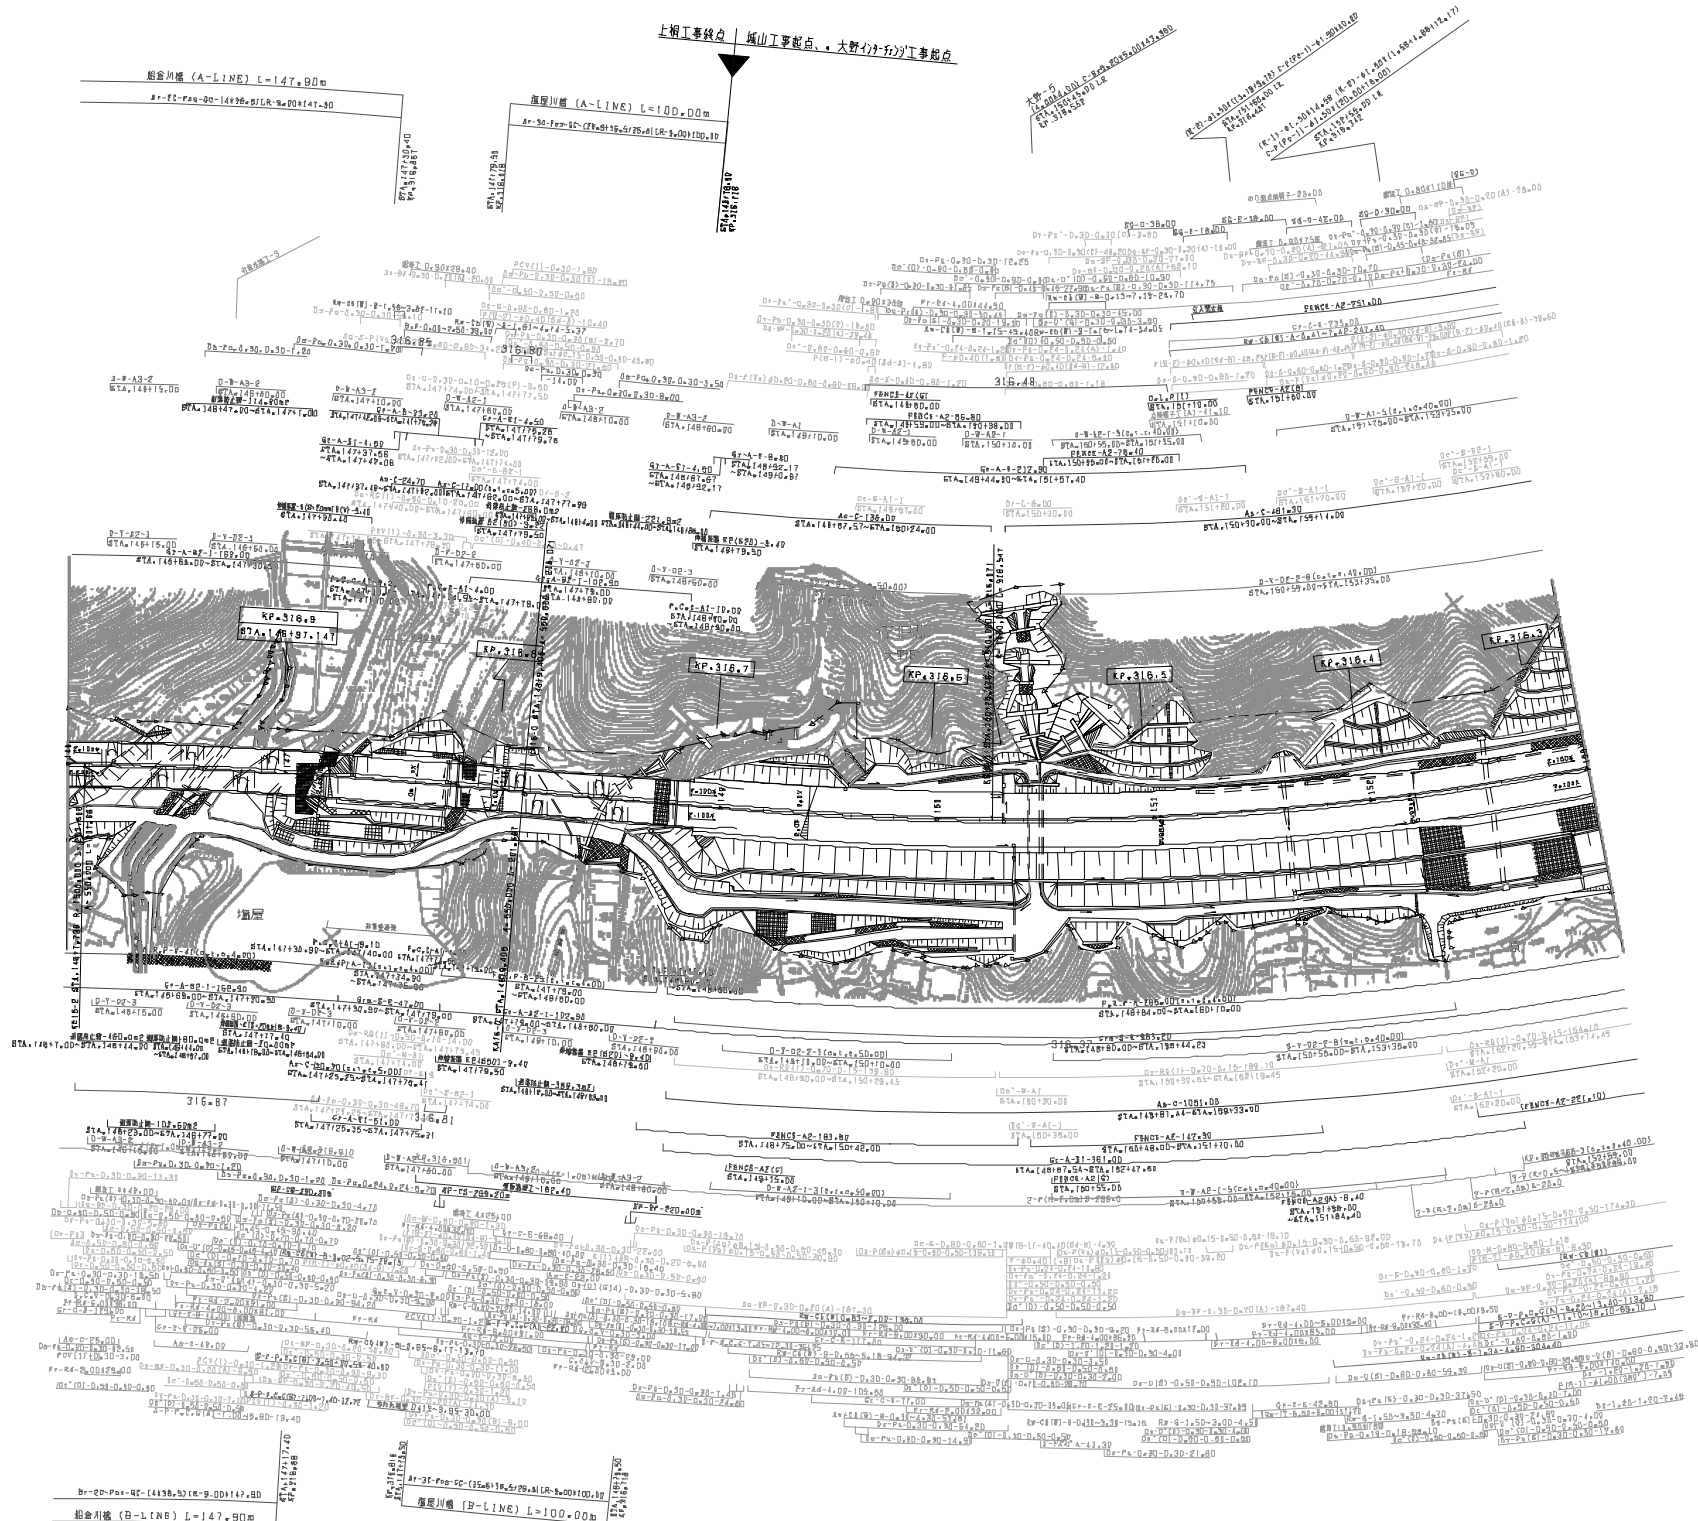


国勢年	適用
第4回 2010年3月	
第5回 2015年3月	
第6回 2020年3月	

広島市国道路		管理用平面図	
広島市国道路(大野〜大竹)			
名	STA147+00 ~ STA153+00	縮尺	1/1000
表	KP.316.897 ~ KP.316.297	冊数	2/11
西日本高速道路(株) 中国支社			




工 量	管理用平面図		
名 称	8TAJ39+01 ~ 8TAJ46+00 8.P.317.69T ~ 8.P.316.89T	縮 尺 1/1800	$\frac{3}{11}$
西日本高速道路(株)		中国支社	

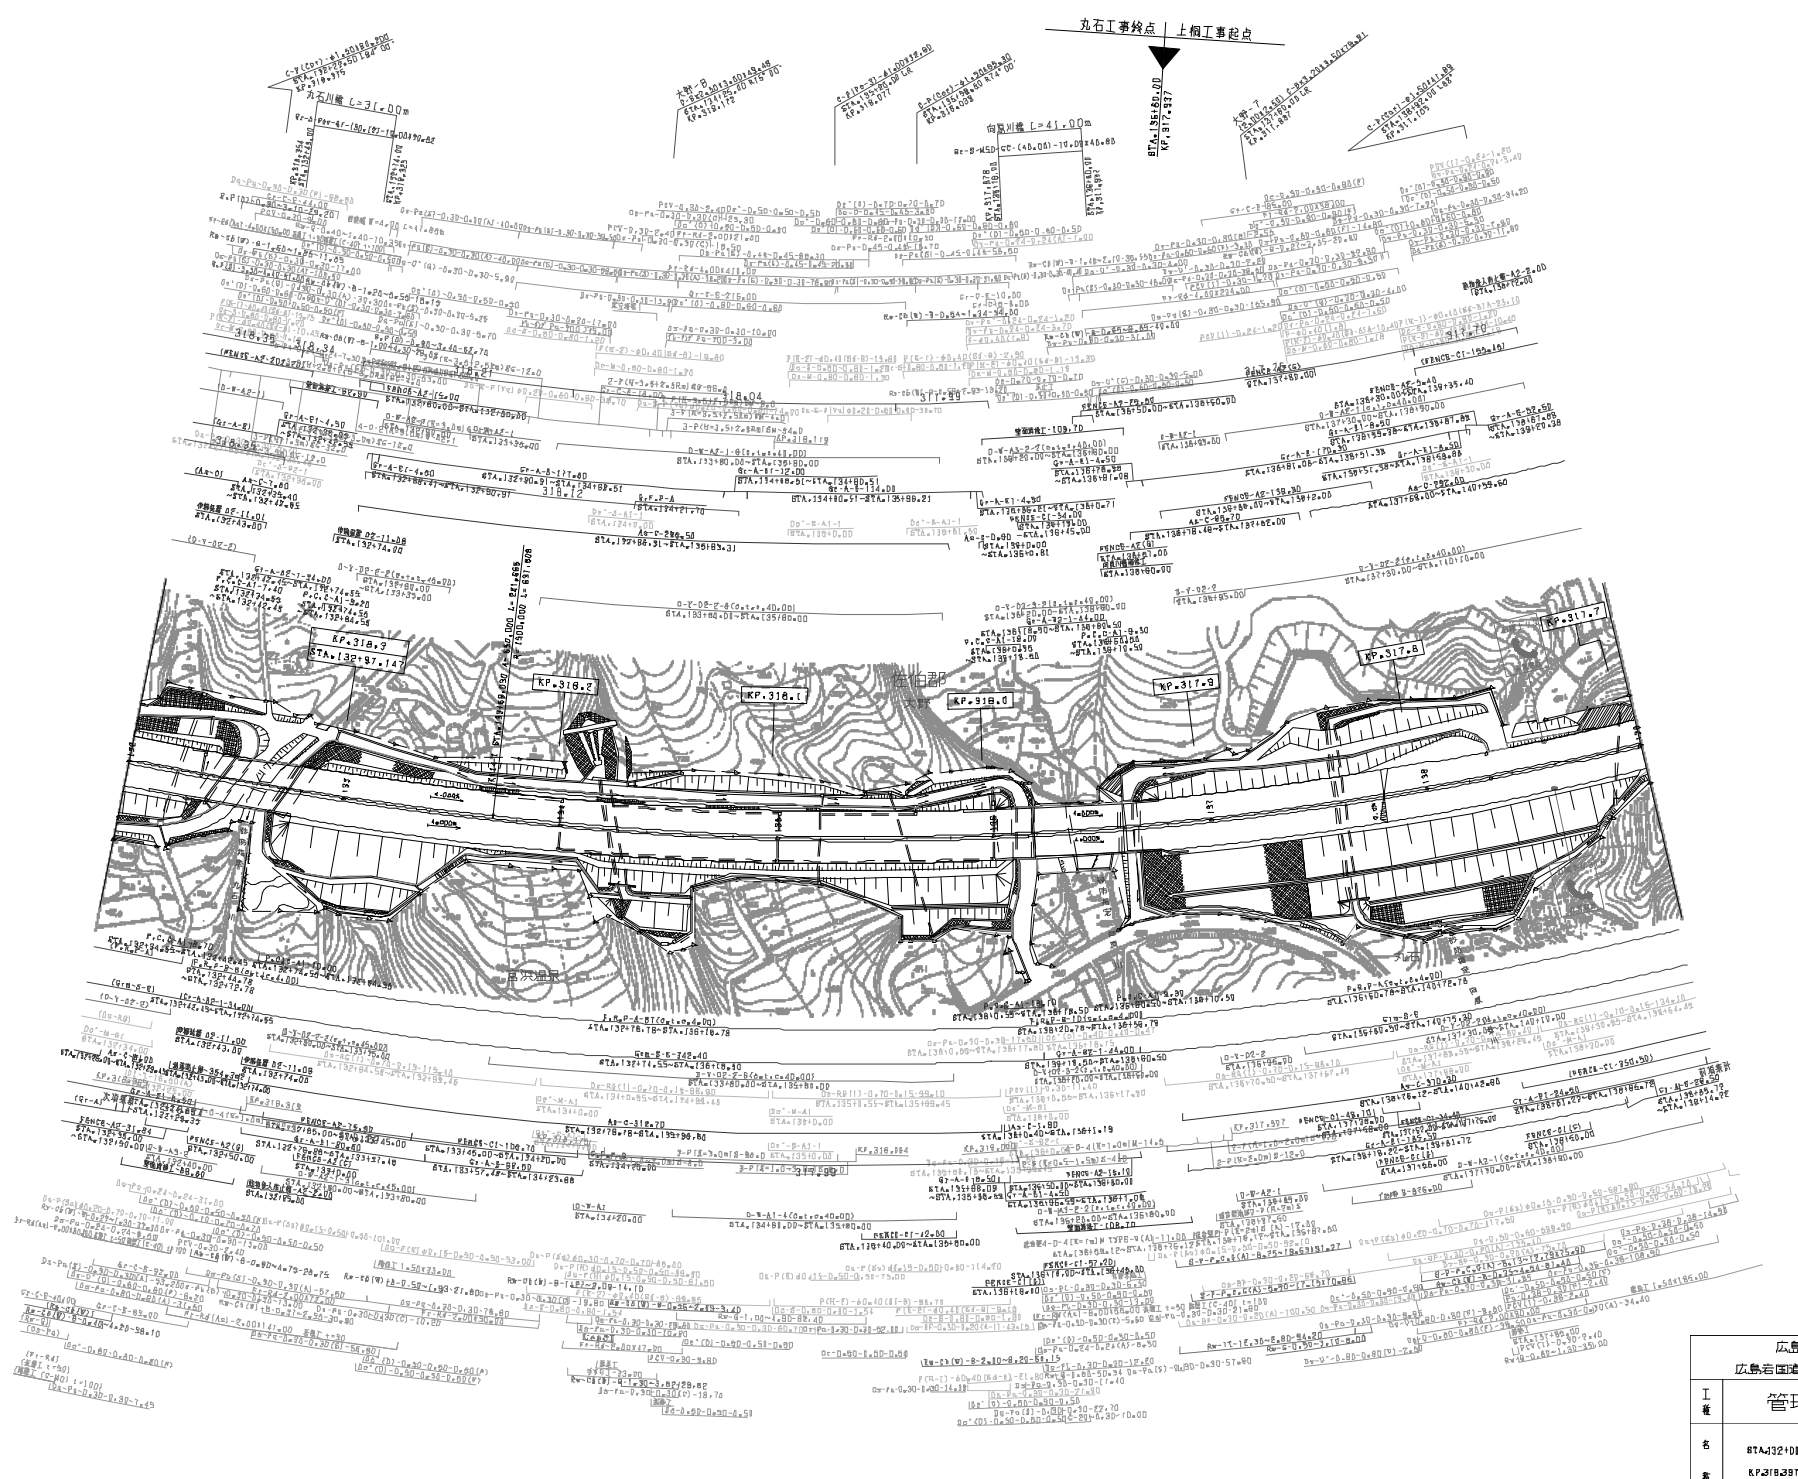

調査年月	適用
調査月 2020年08月	
調査期 2021年03月	


広島岩国道路		管理用平面図	
広島岩国道路(大野〜大竹)			
名	81A32101 ~ 81A39100	縮尺	1/1000
西日本高速道路(株) 中国支社			

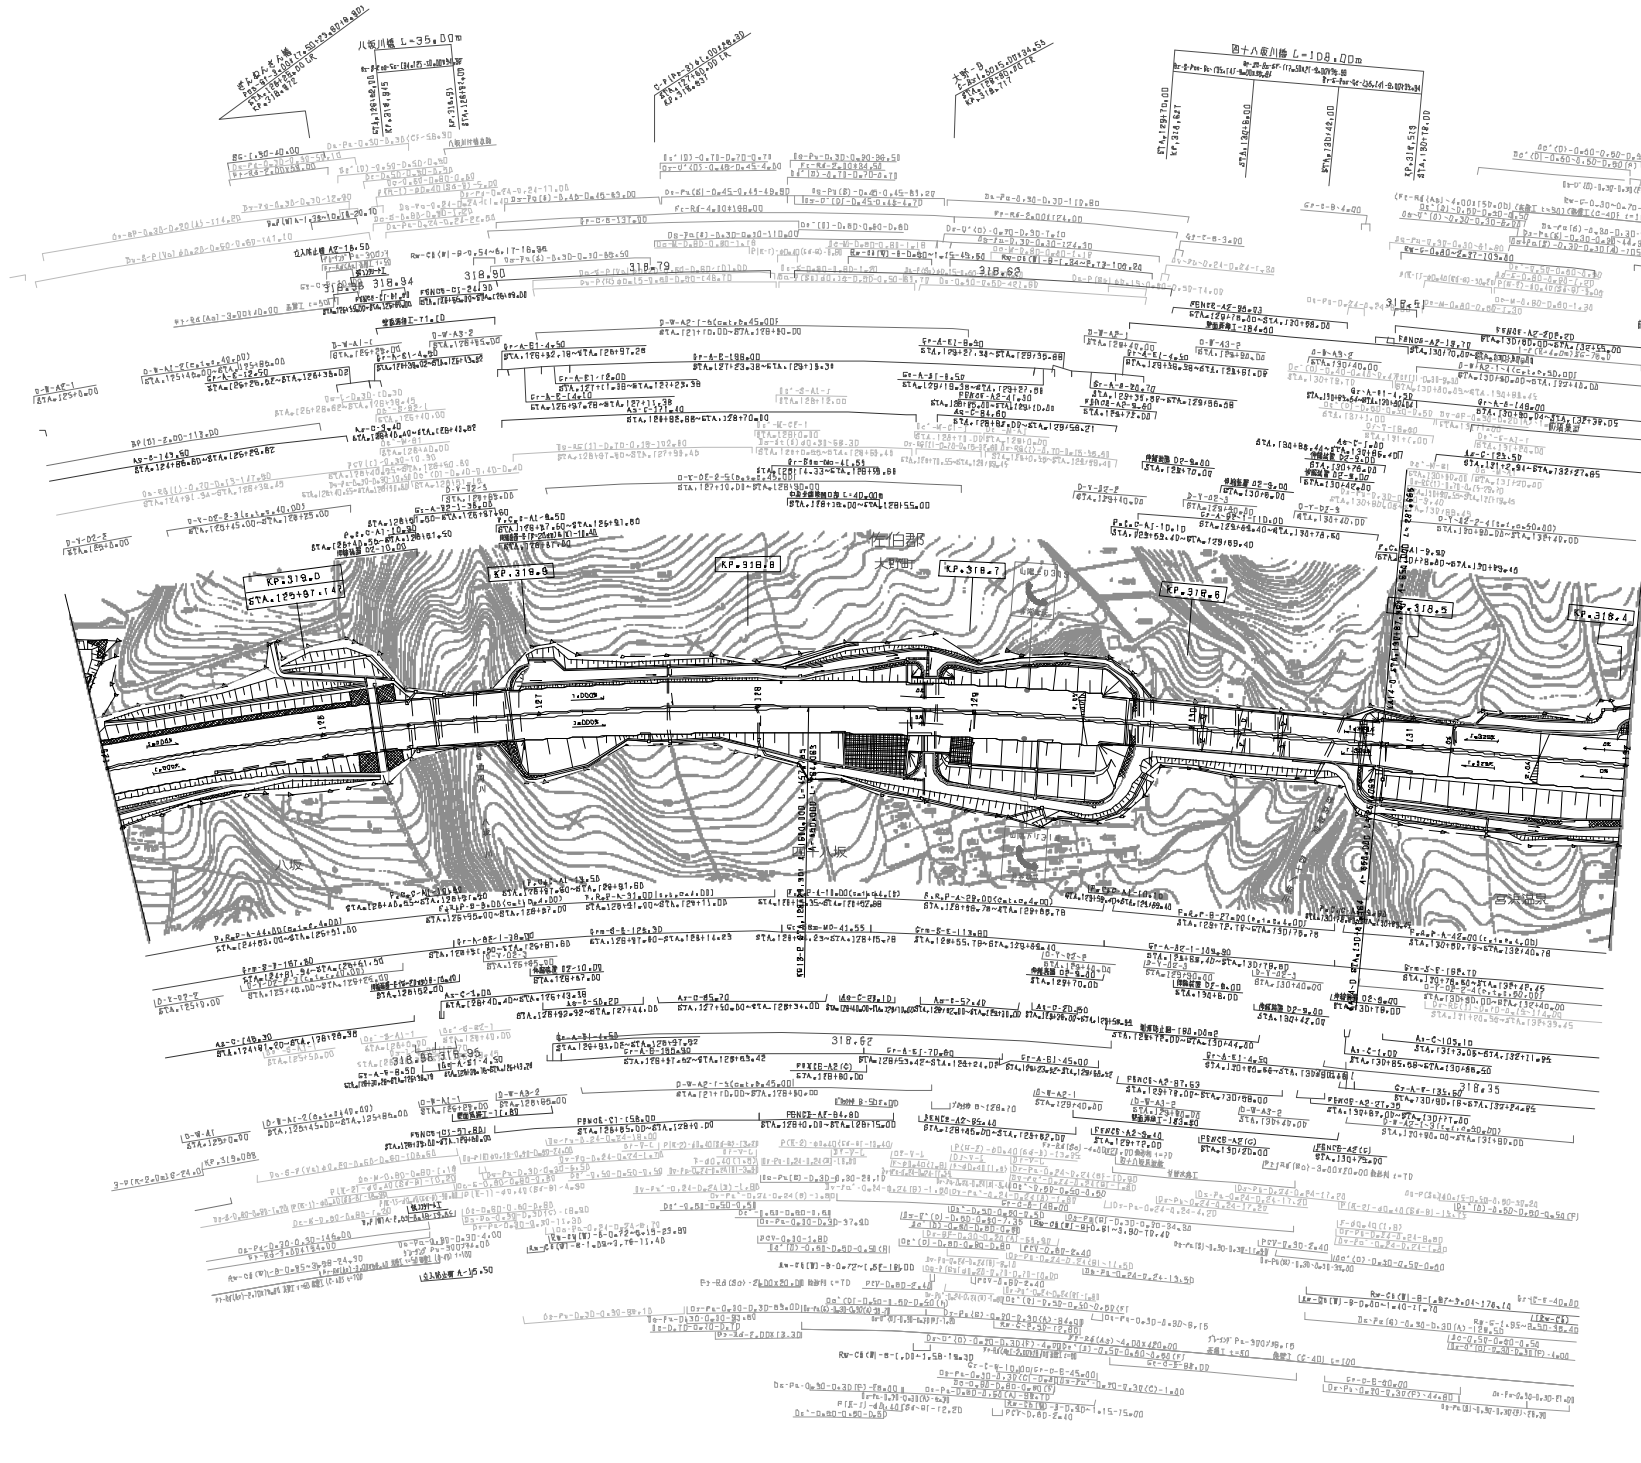


国勢本	適用

管理用平面図	
名	備考
西日本高速道路(株) 中国支社	


調整年月	適用
第5回 2014年9月	
第6回 2015年9月	
第7回 2016年03月	

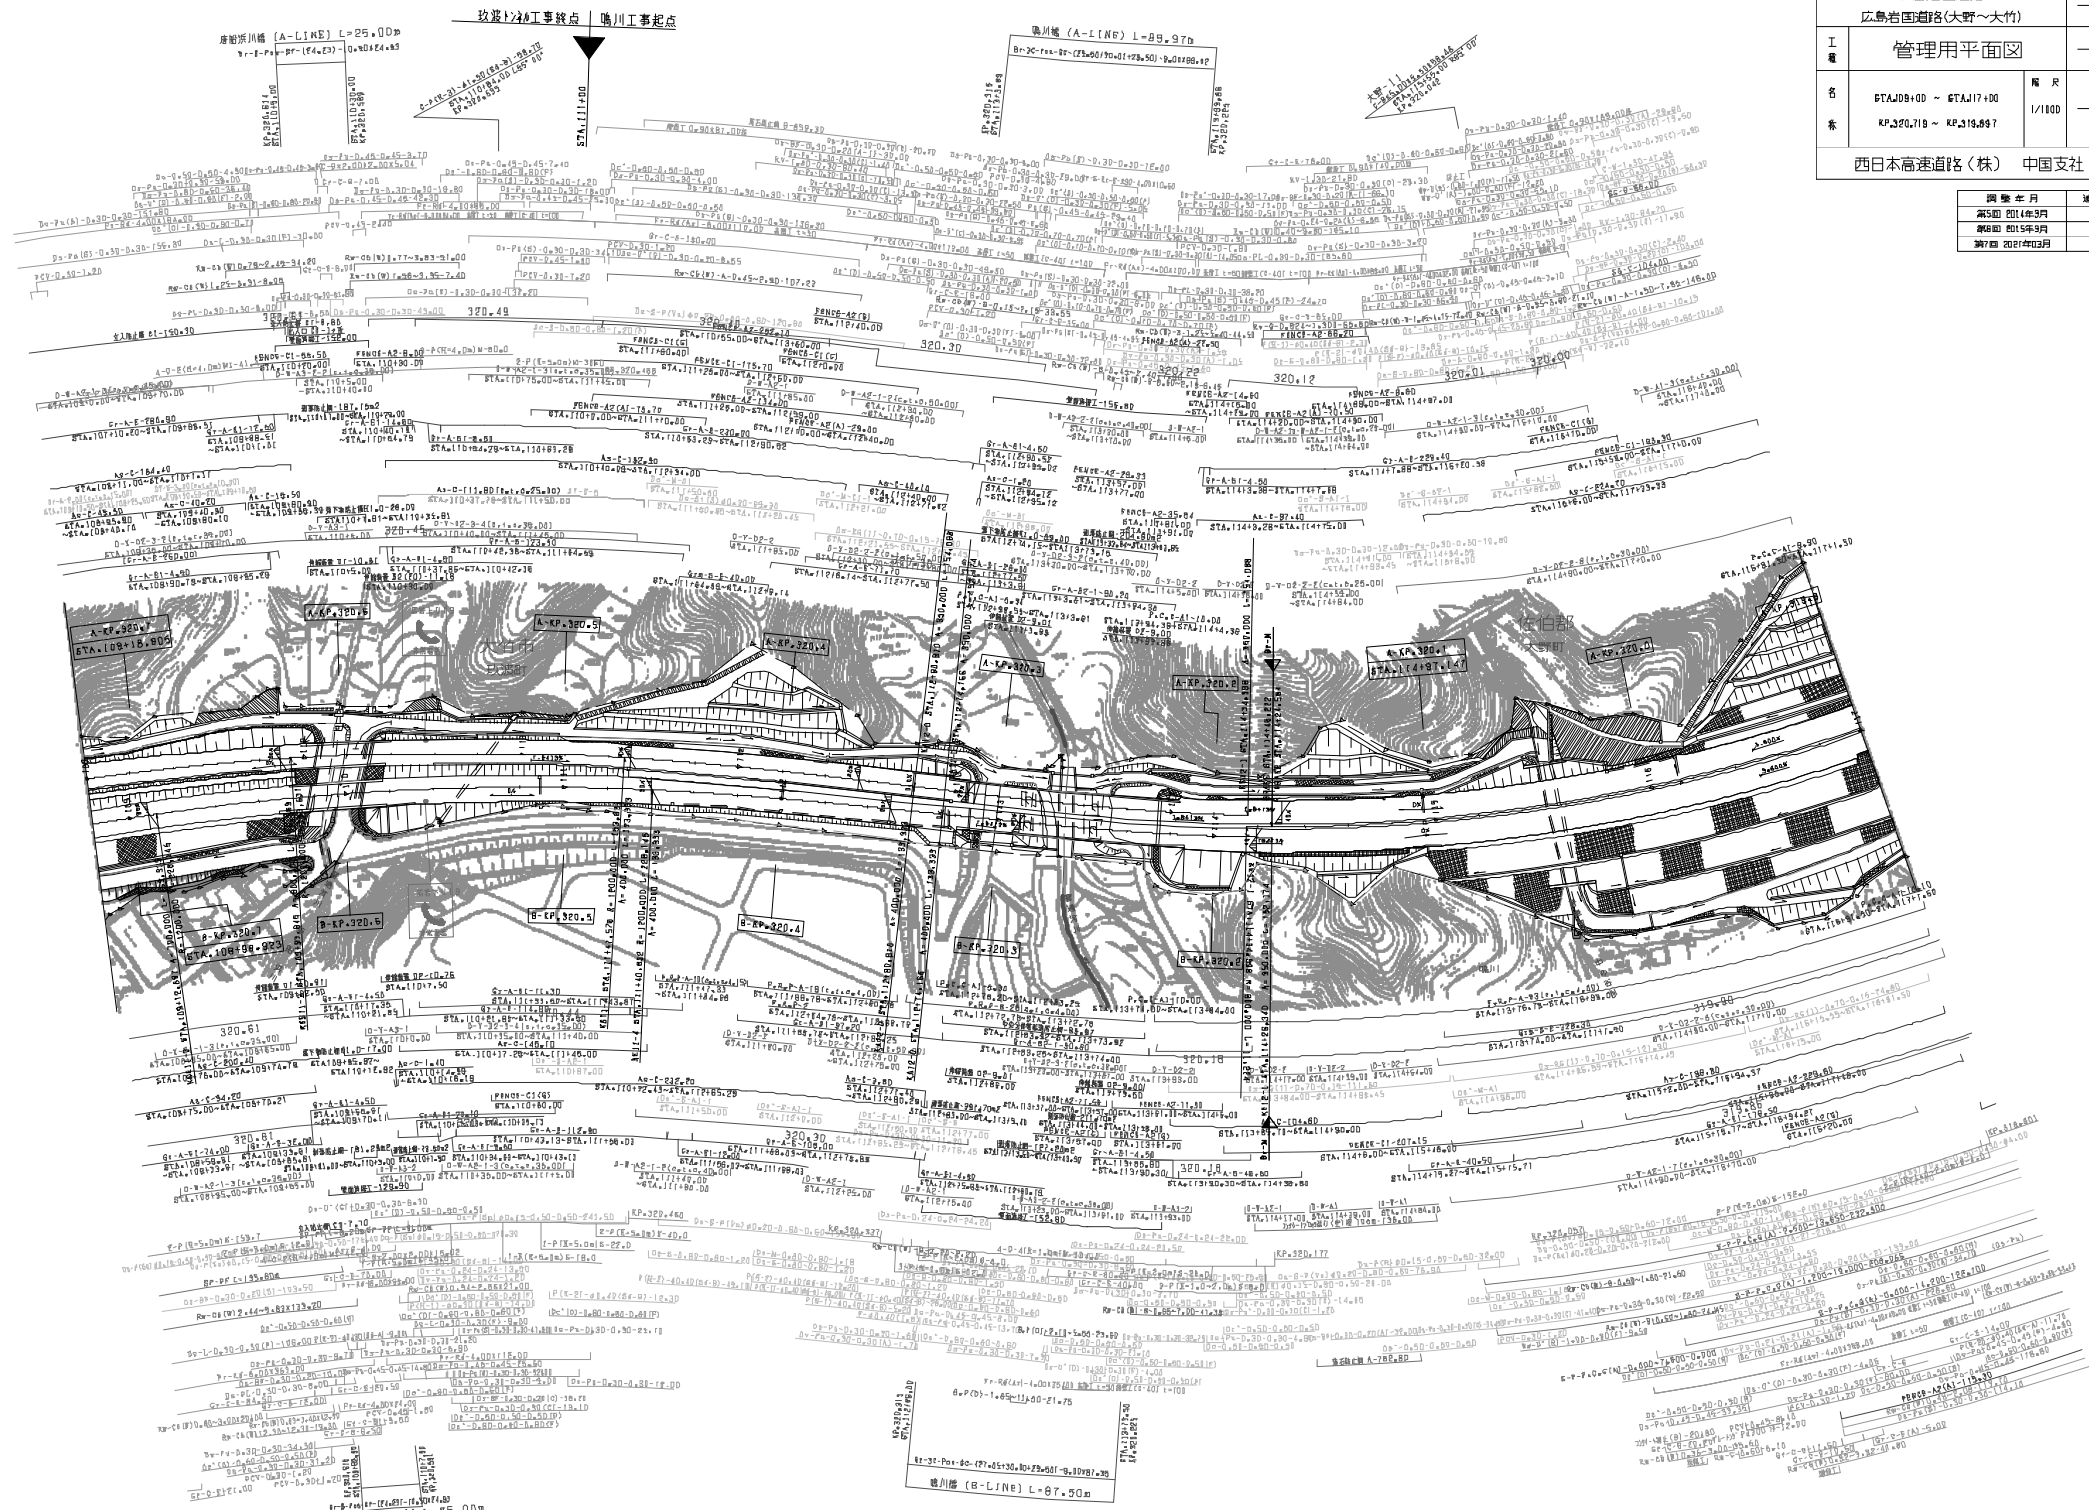

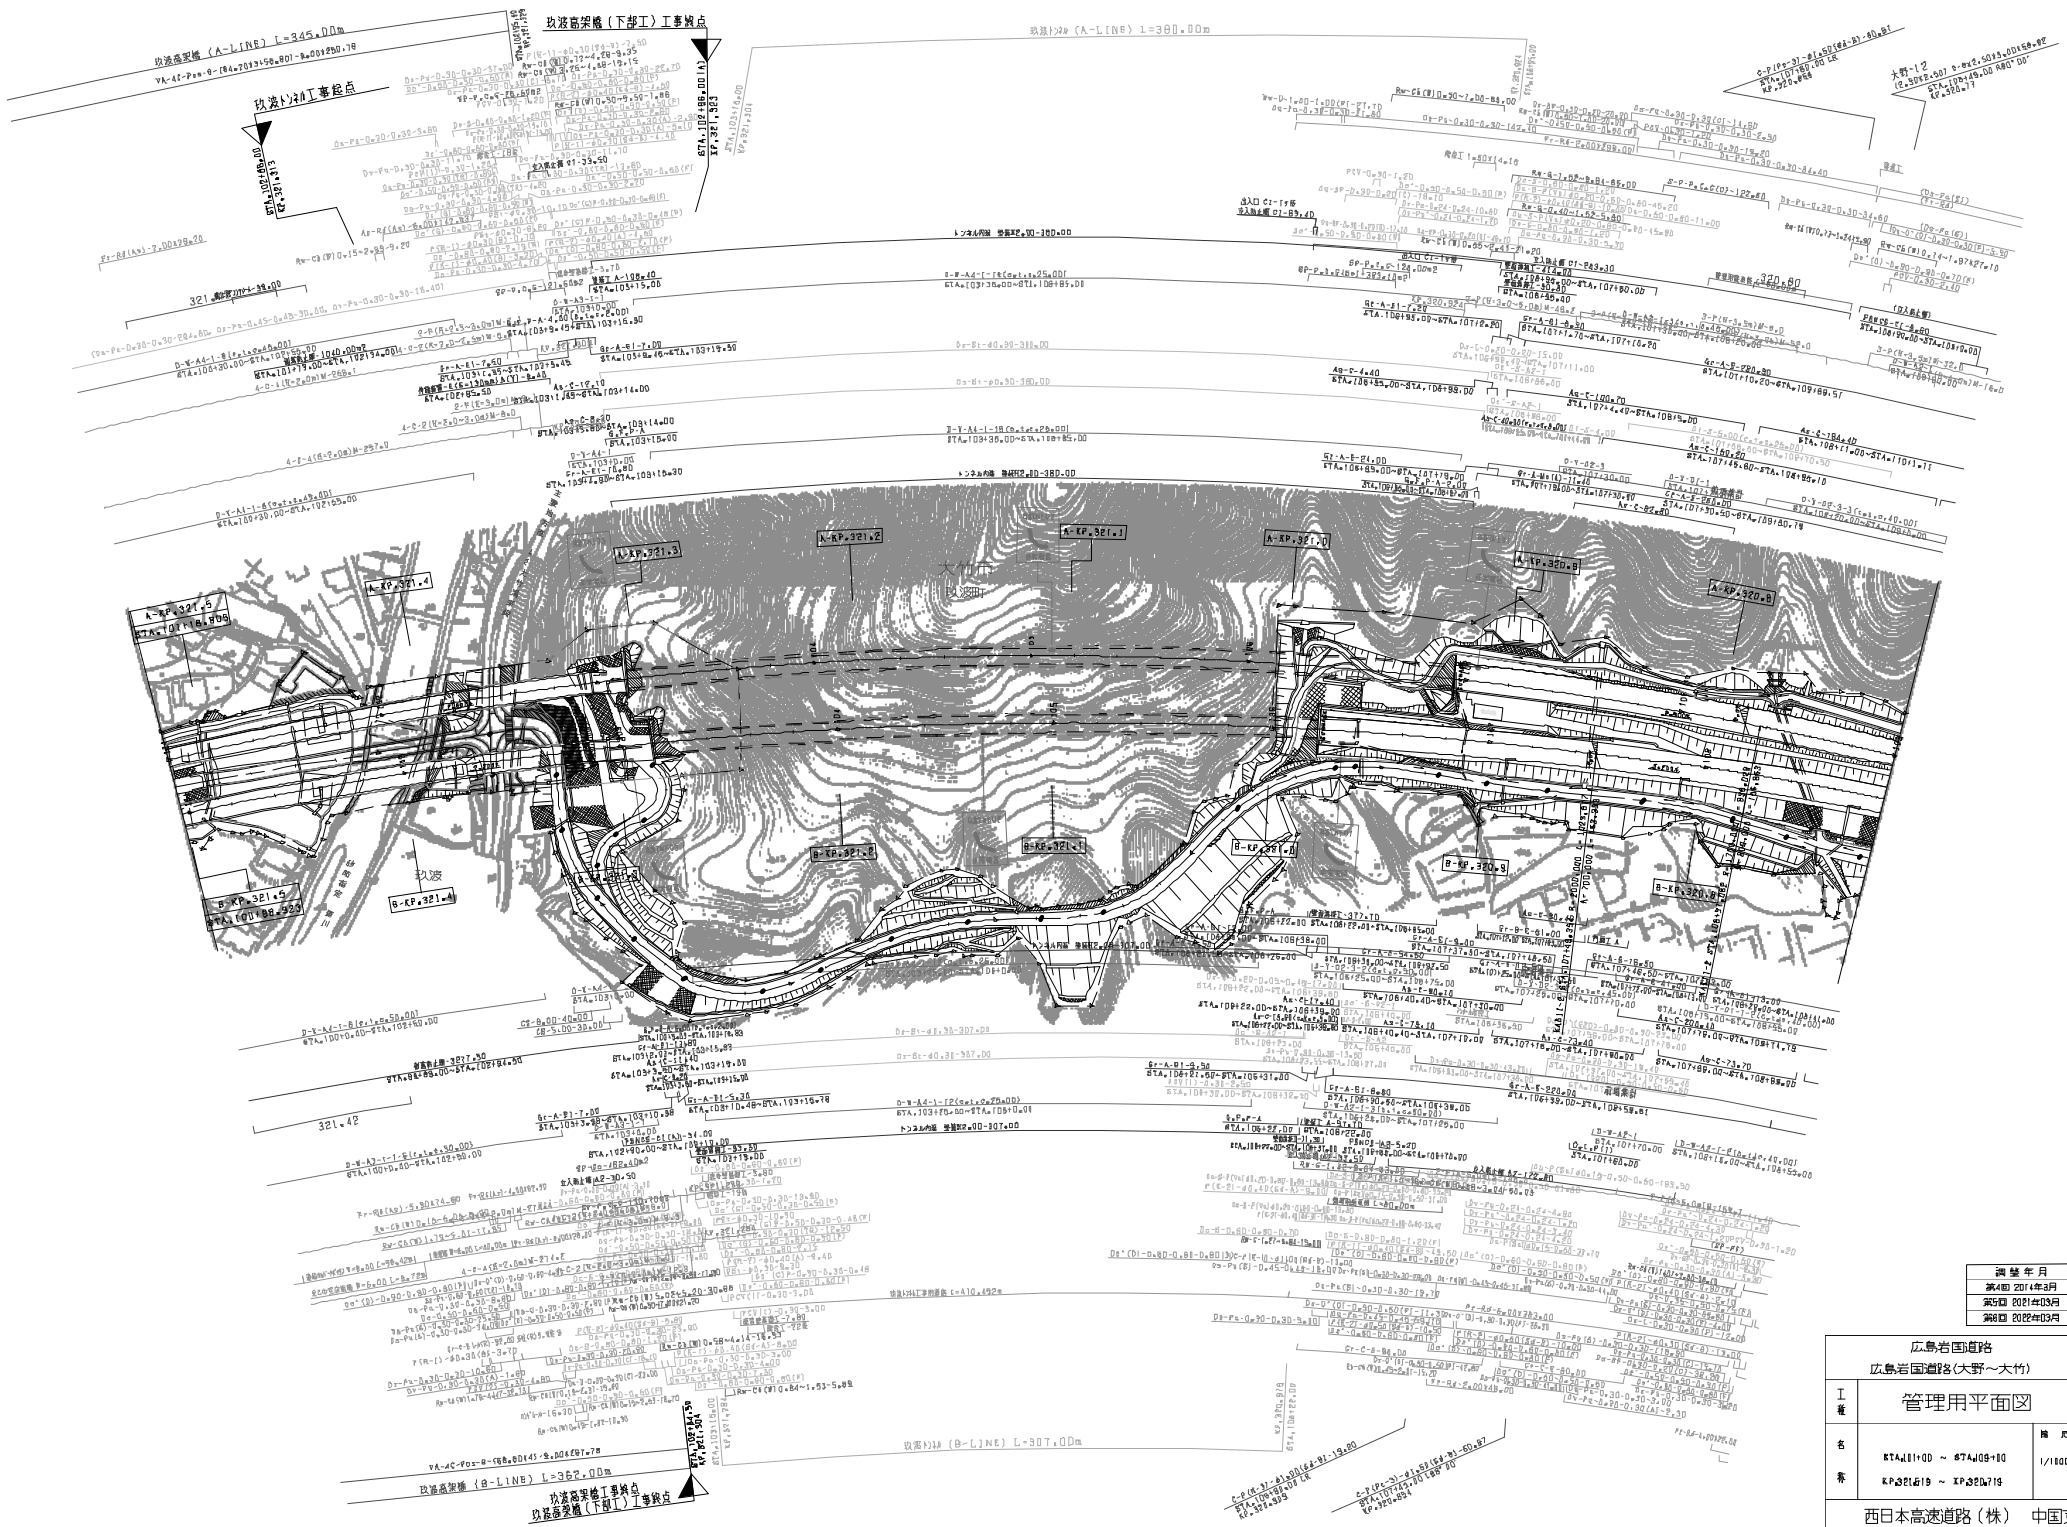


調査年月	適用
第4回 2014年3月	
第6回 2022年03月	


管理用平面図	
名	備考
RTA11100 ~ RTA109100	1/1000

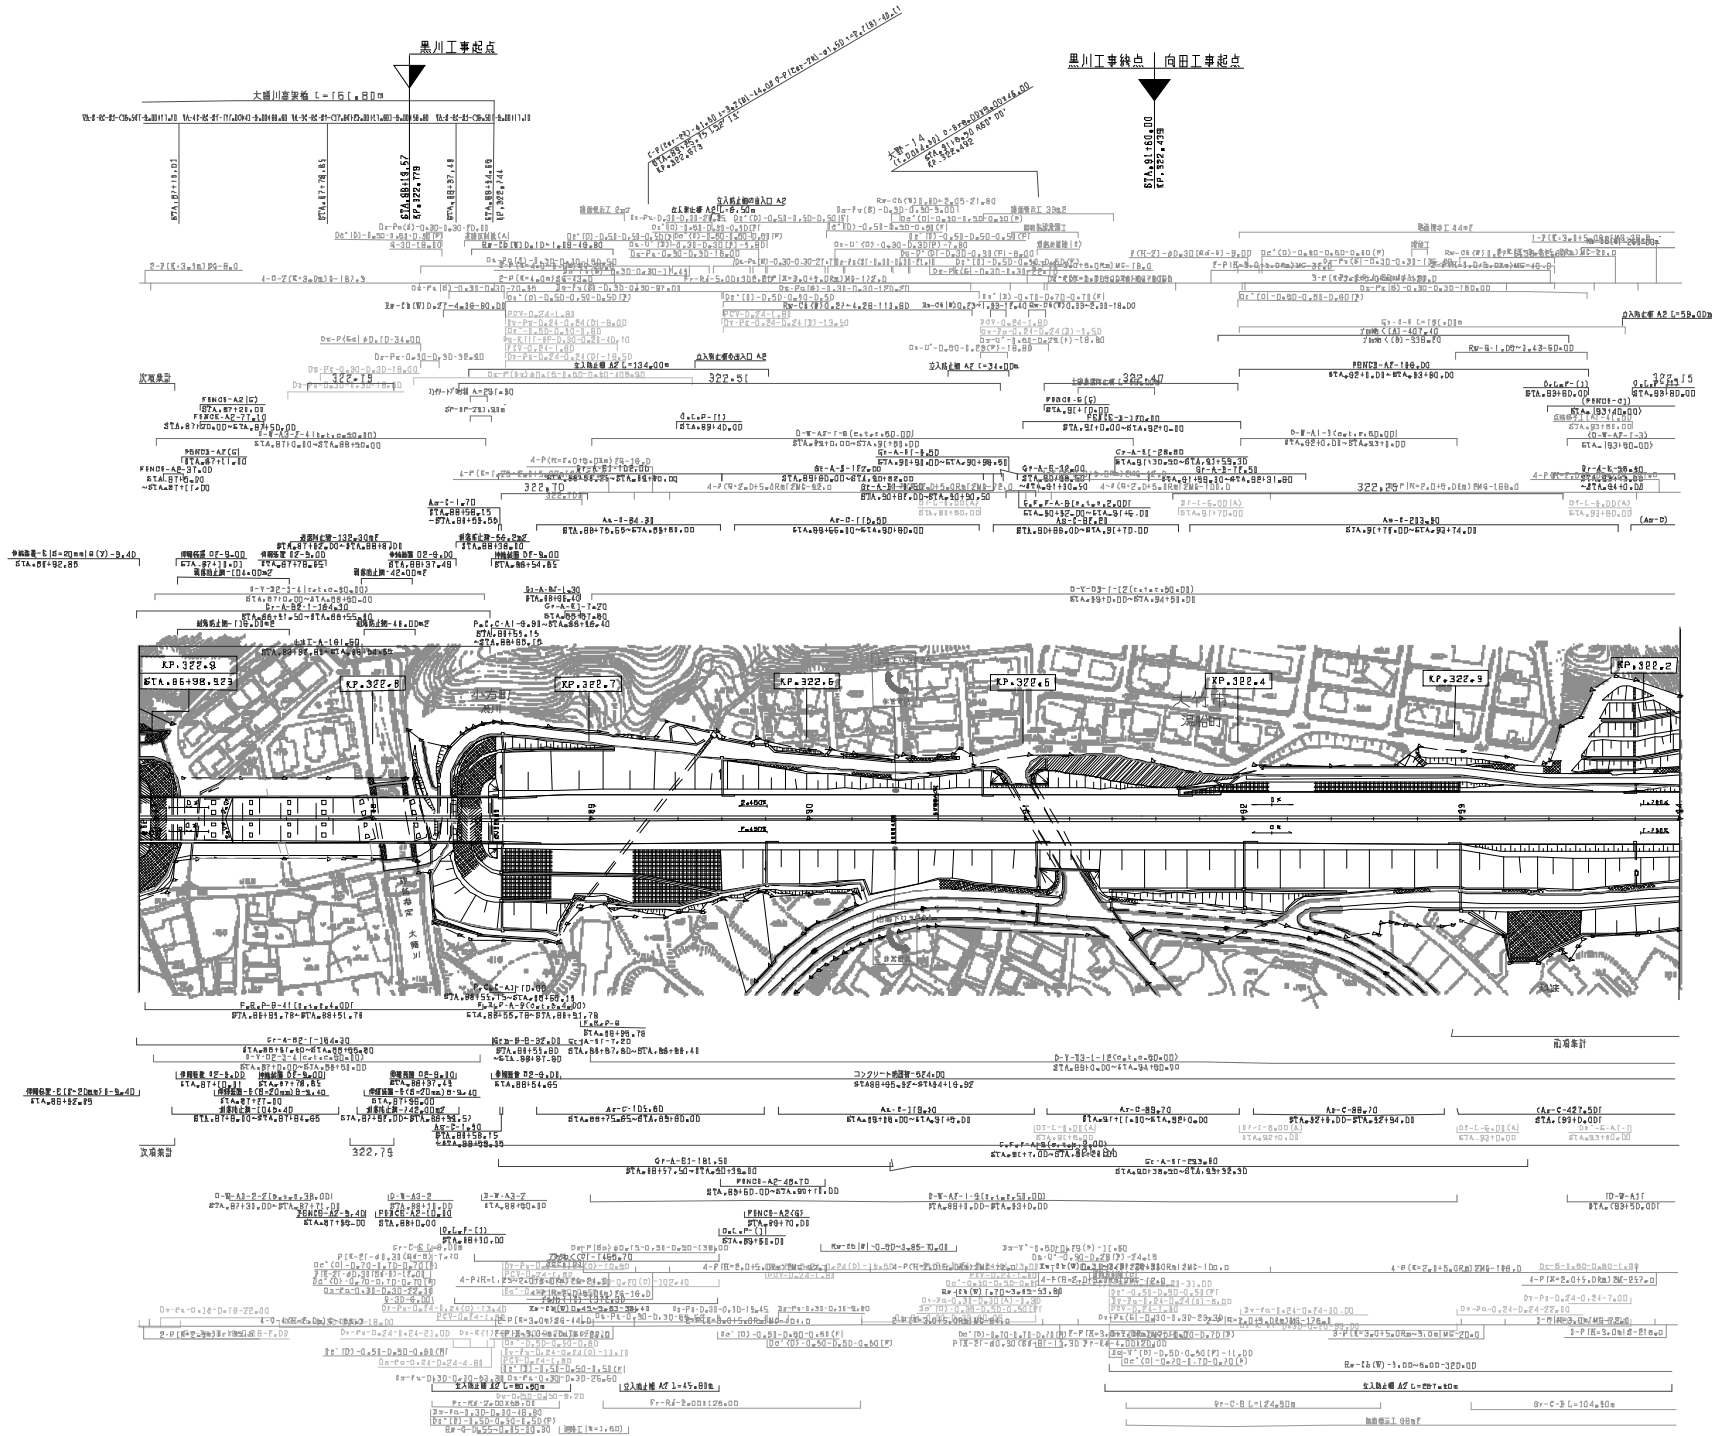


調査年月	適用
第4回 2021.03.03	
第5回 2022.03.03	
第6回 2022.03.03	

広島湾国道路 広島湾国道路(大野〜大竹)		管理用平面図	
名	種	縮尺	備考
STA 489+1.0 ~ STA 491+0.0	1/1000	10	
KP 322.616 ~ KP 322.798		11	
西日本高速道路(株) 中国支社			

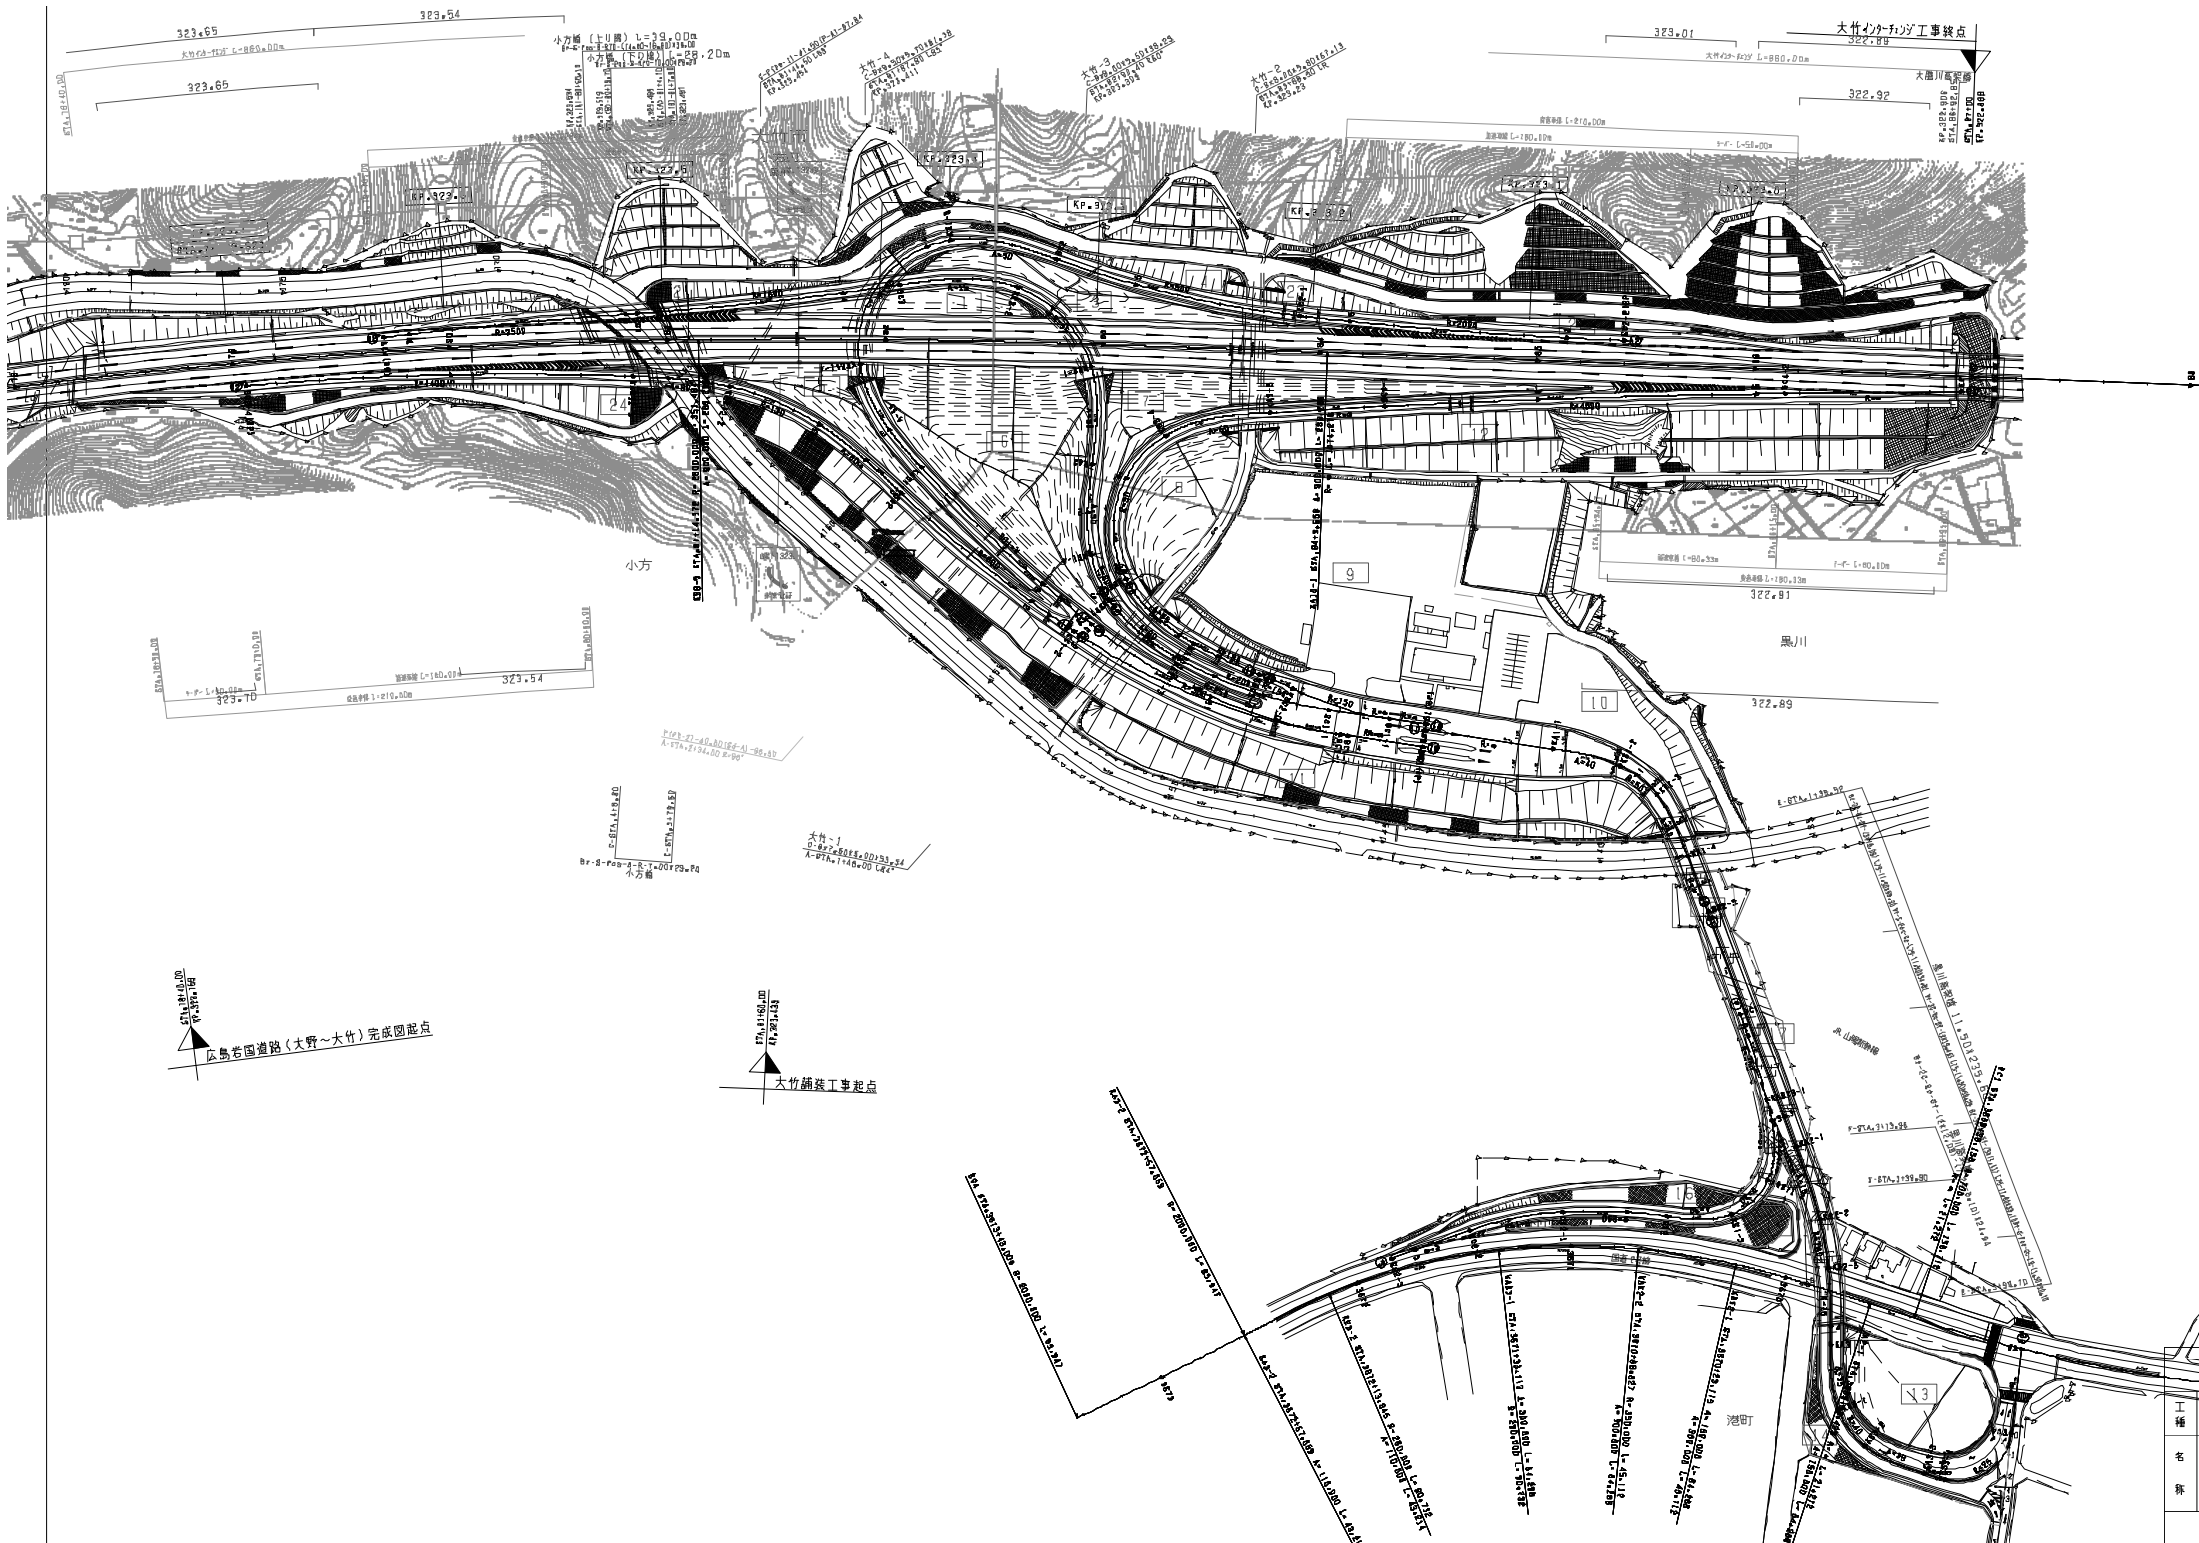


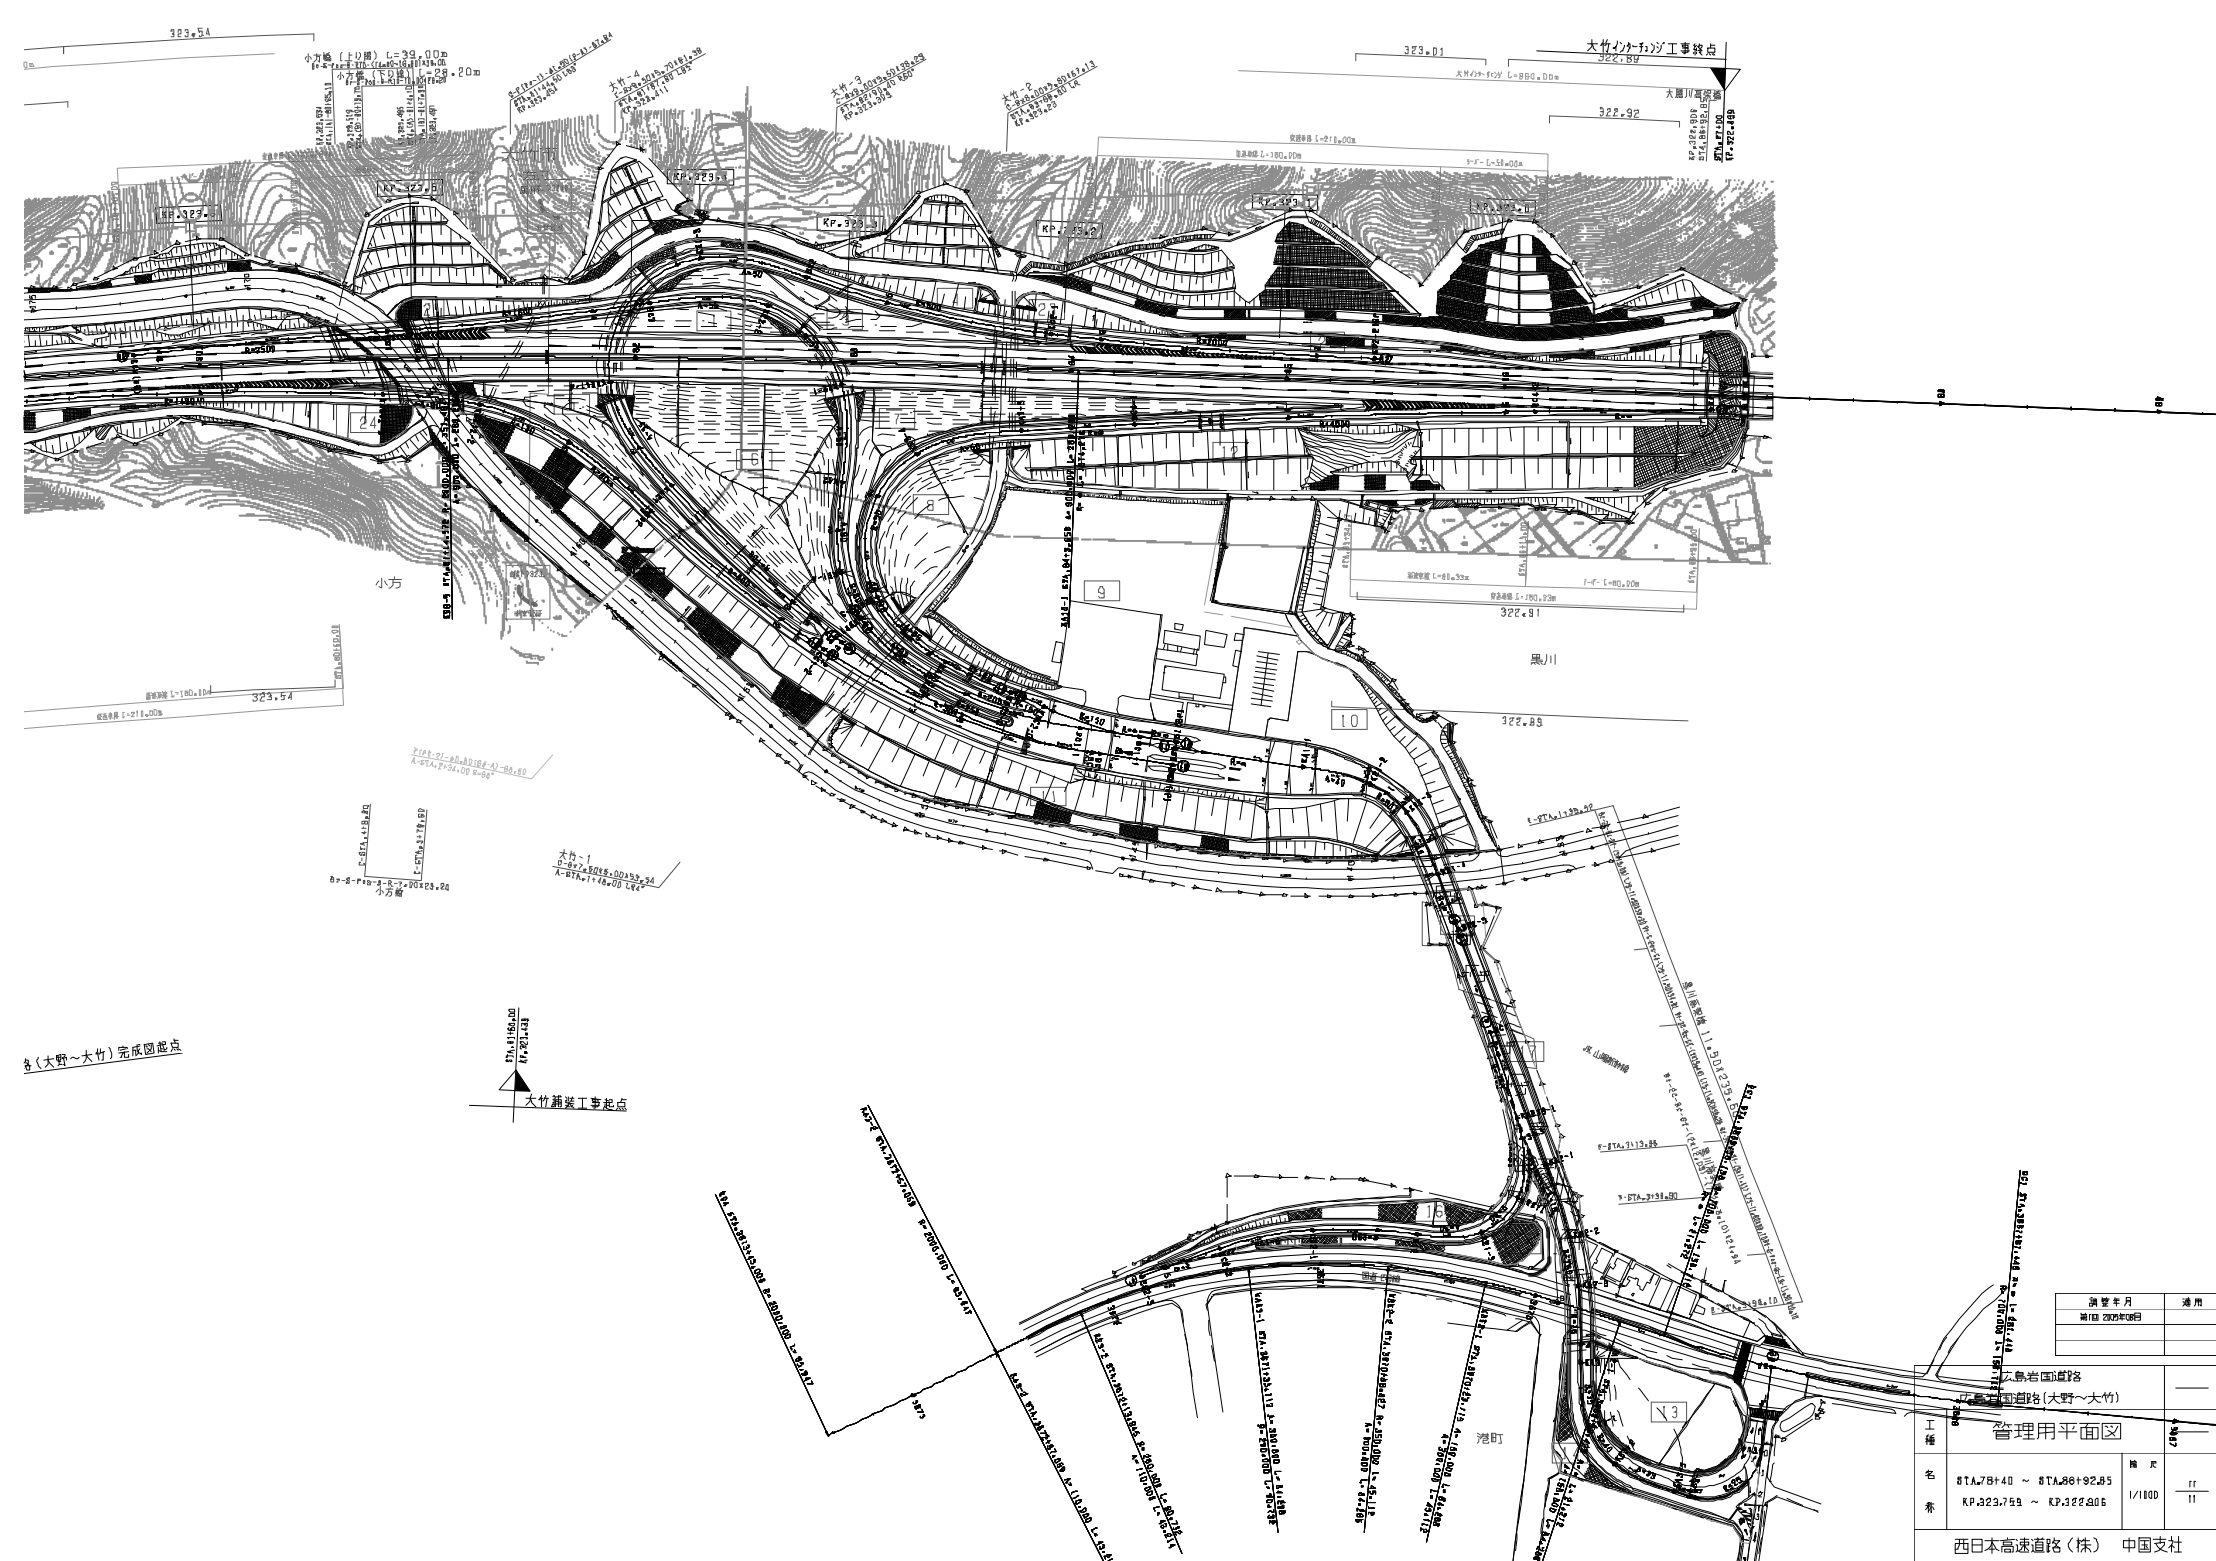


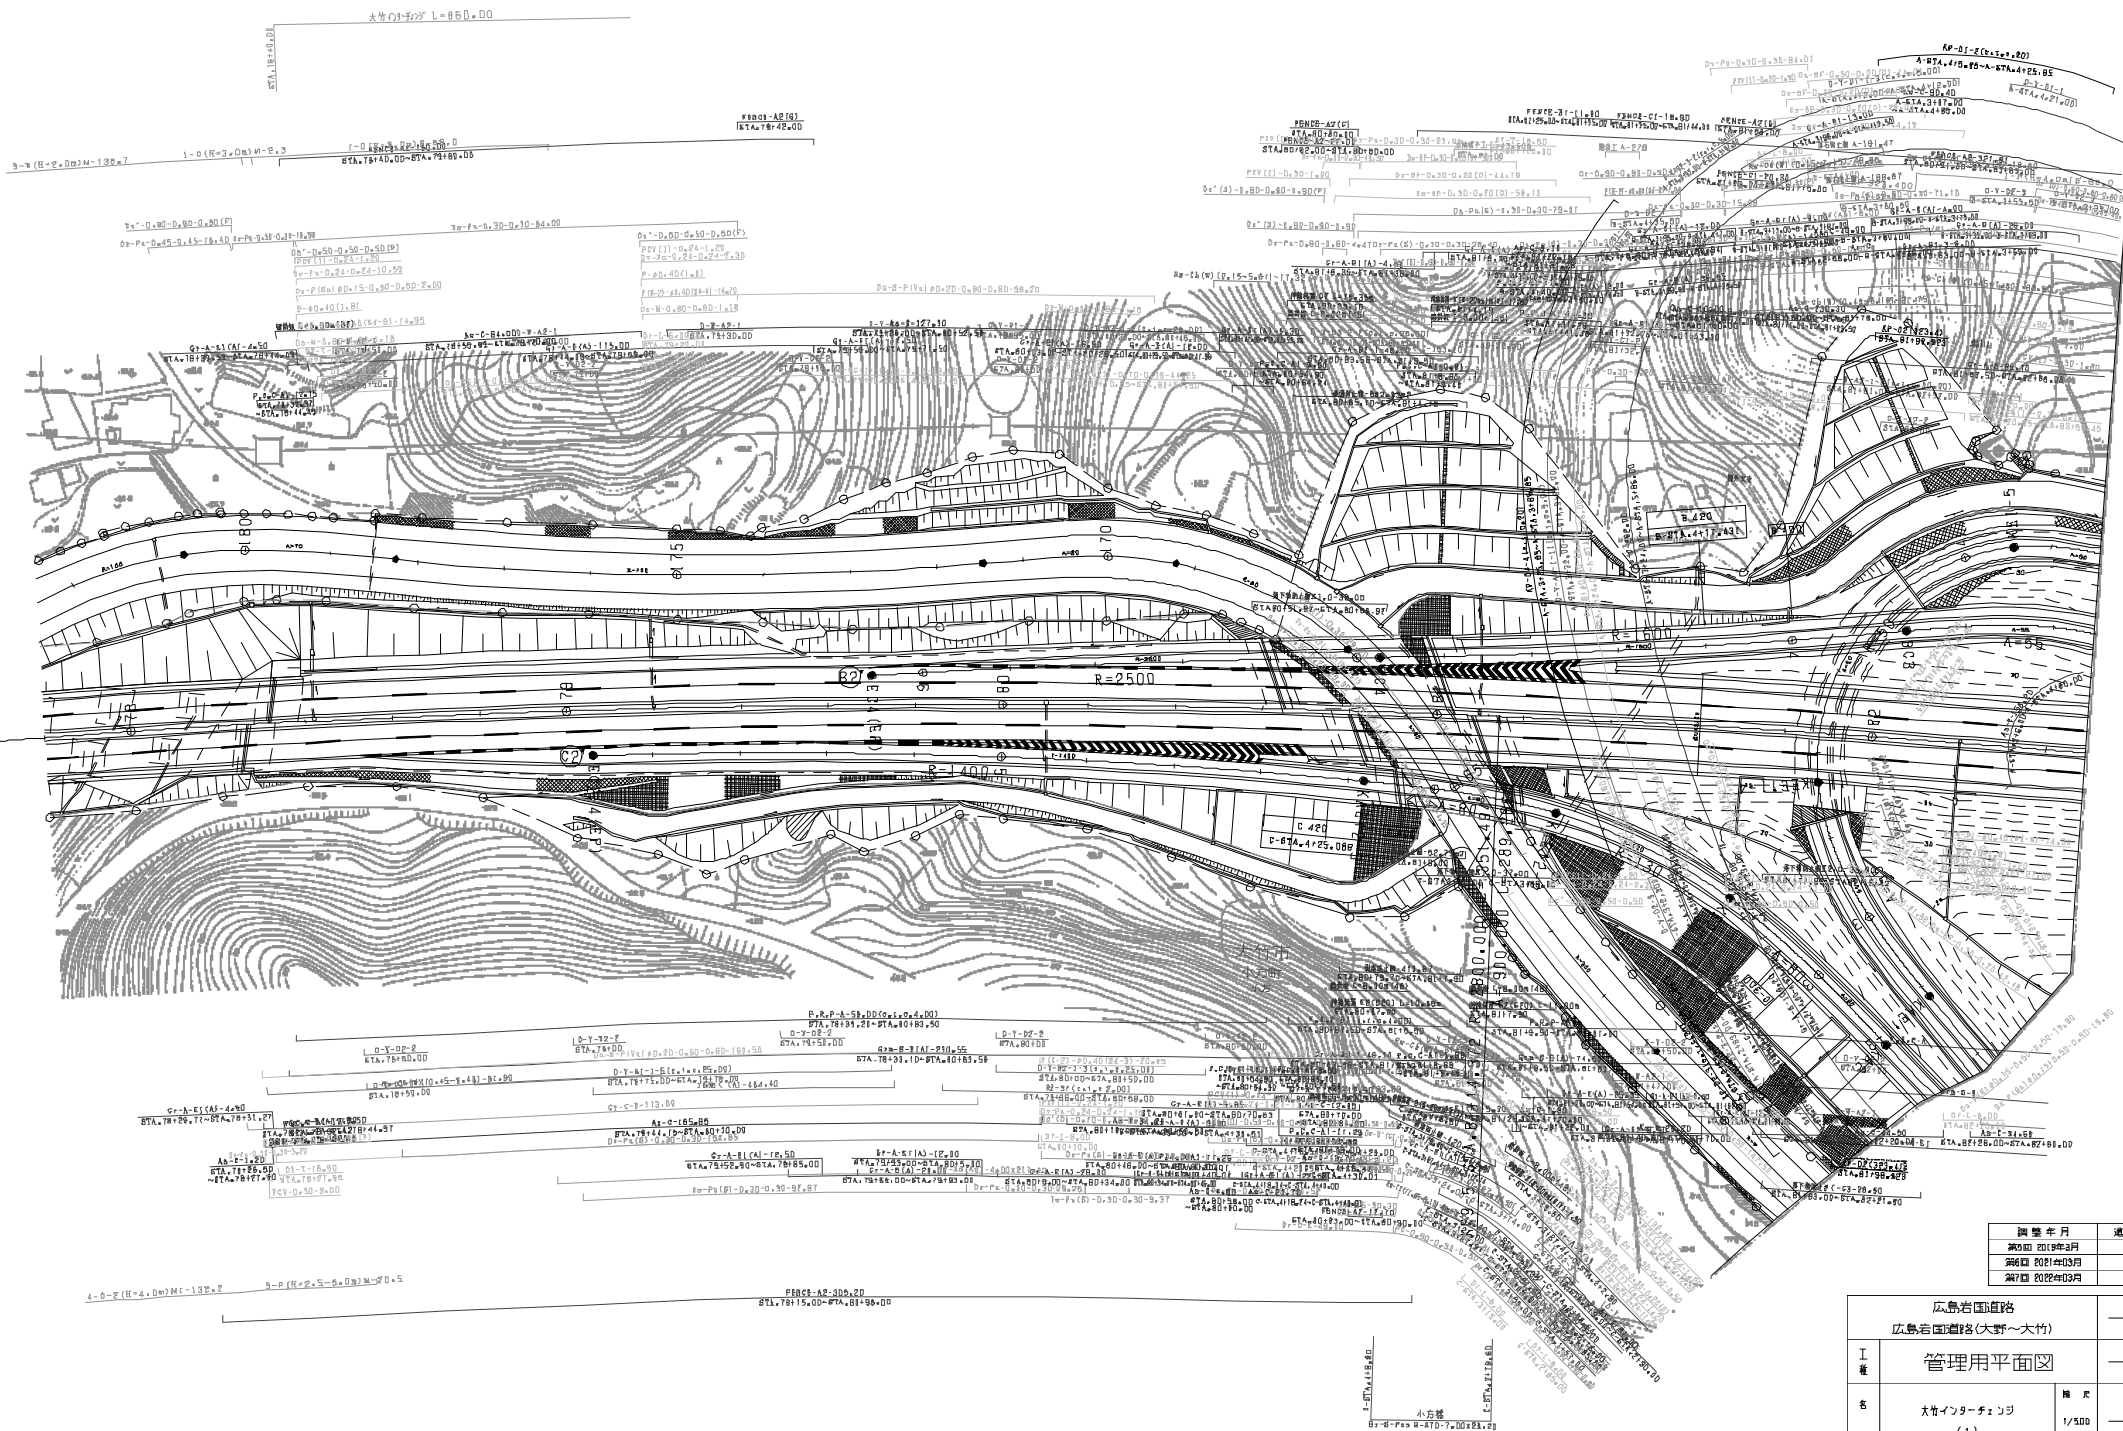



広島岩国道路	
広島岩国道路(大野〜大竹)	
管理用平面図	
名	大竹インターチェンジ
番	(1)
縮尺	1/500
頁	1/4
西日本高速道路(株) 中国支社	

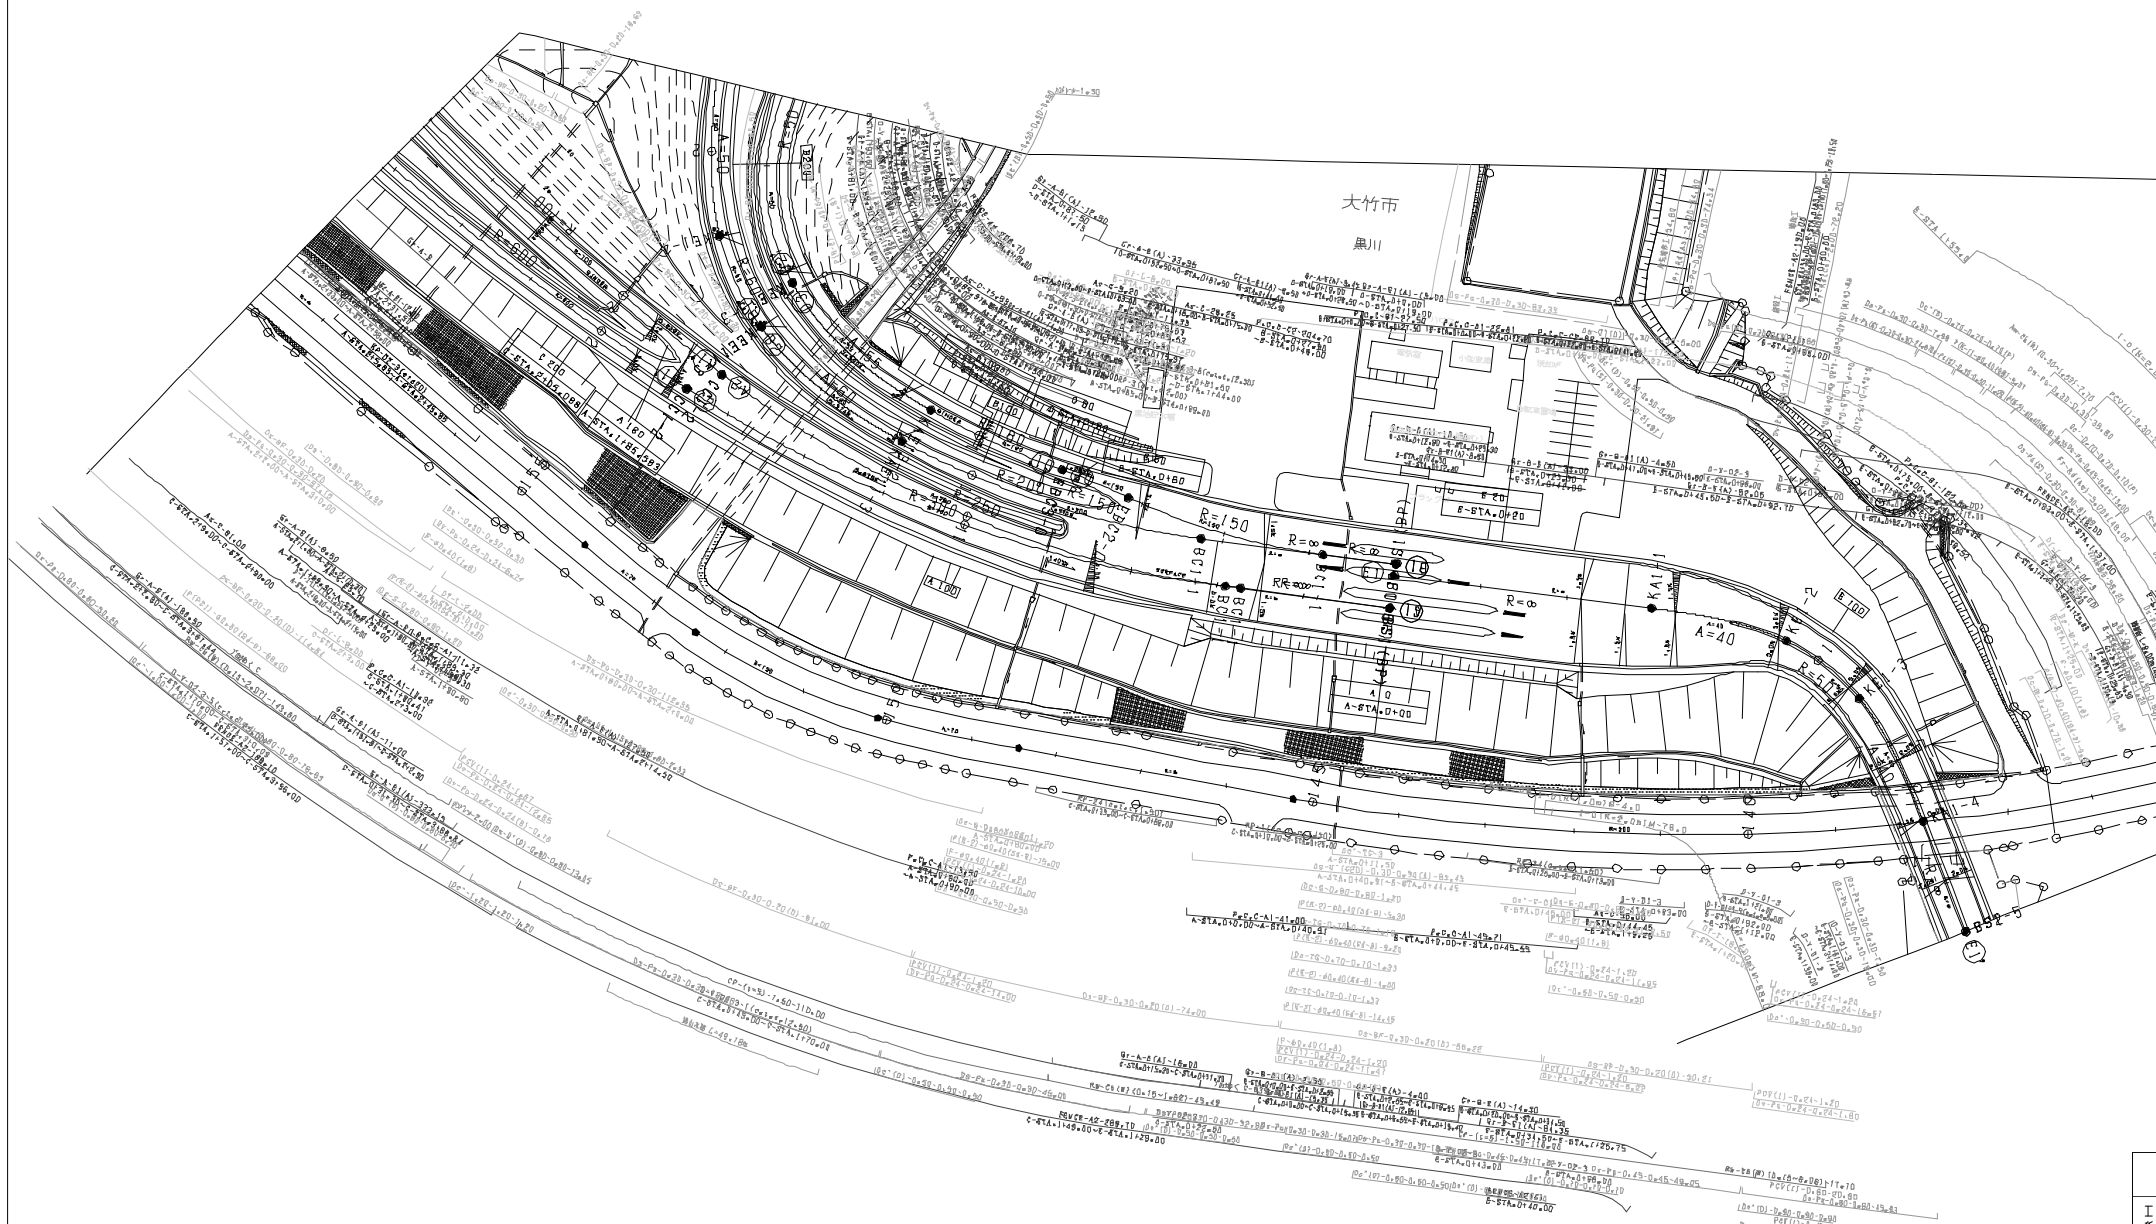

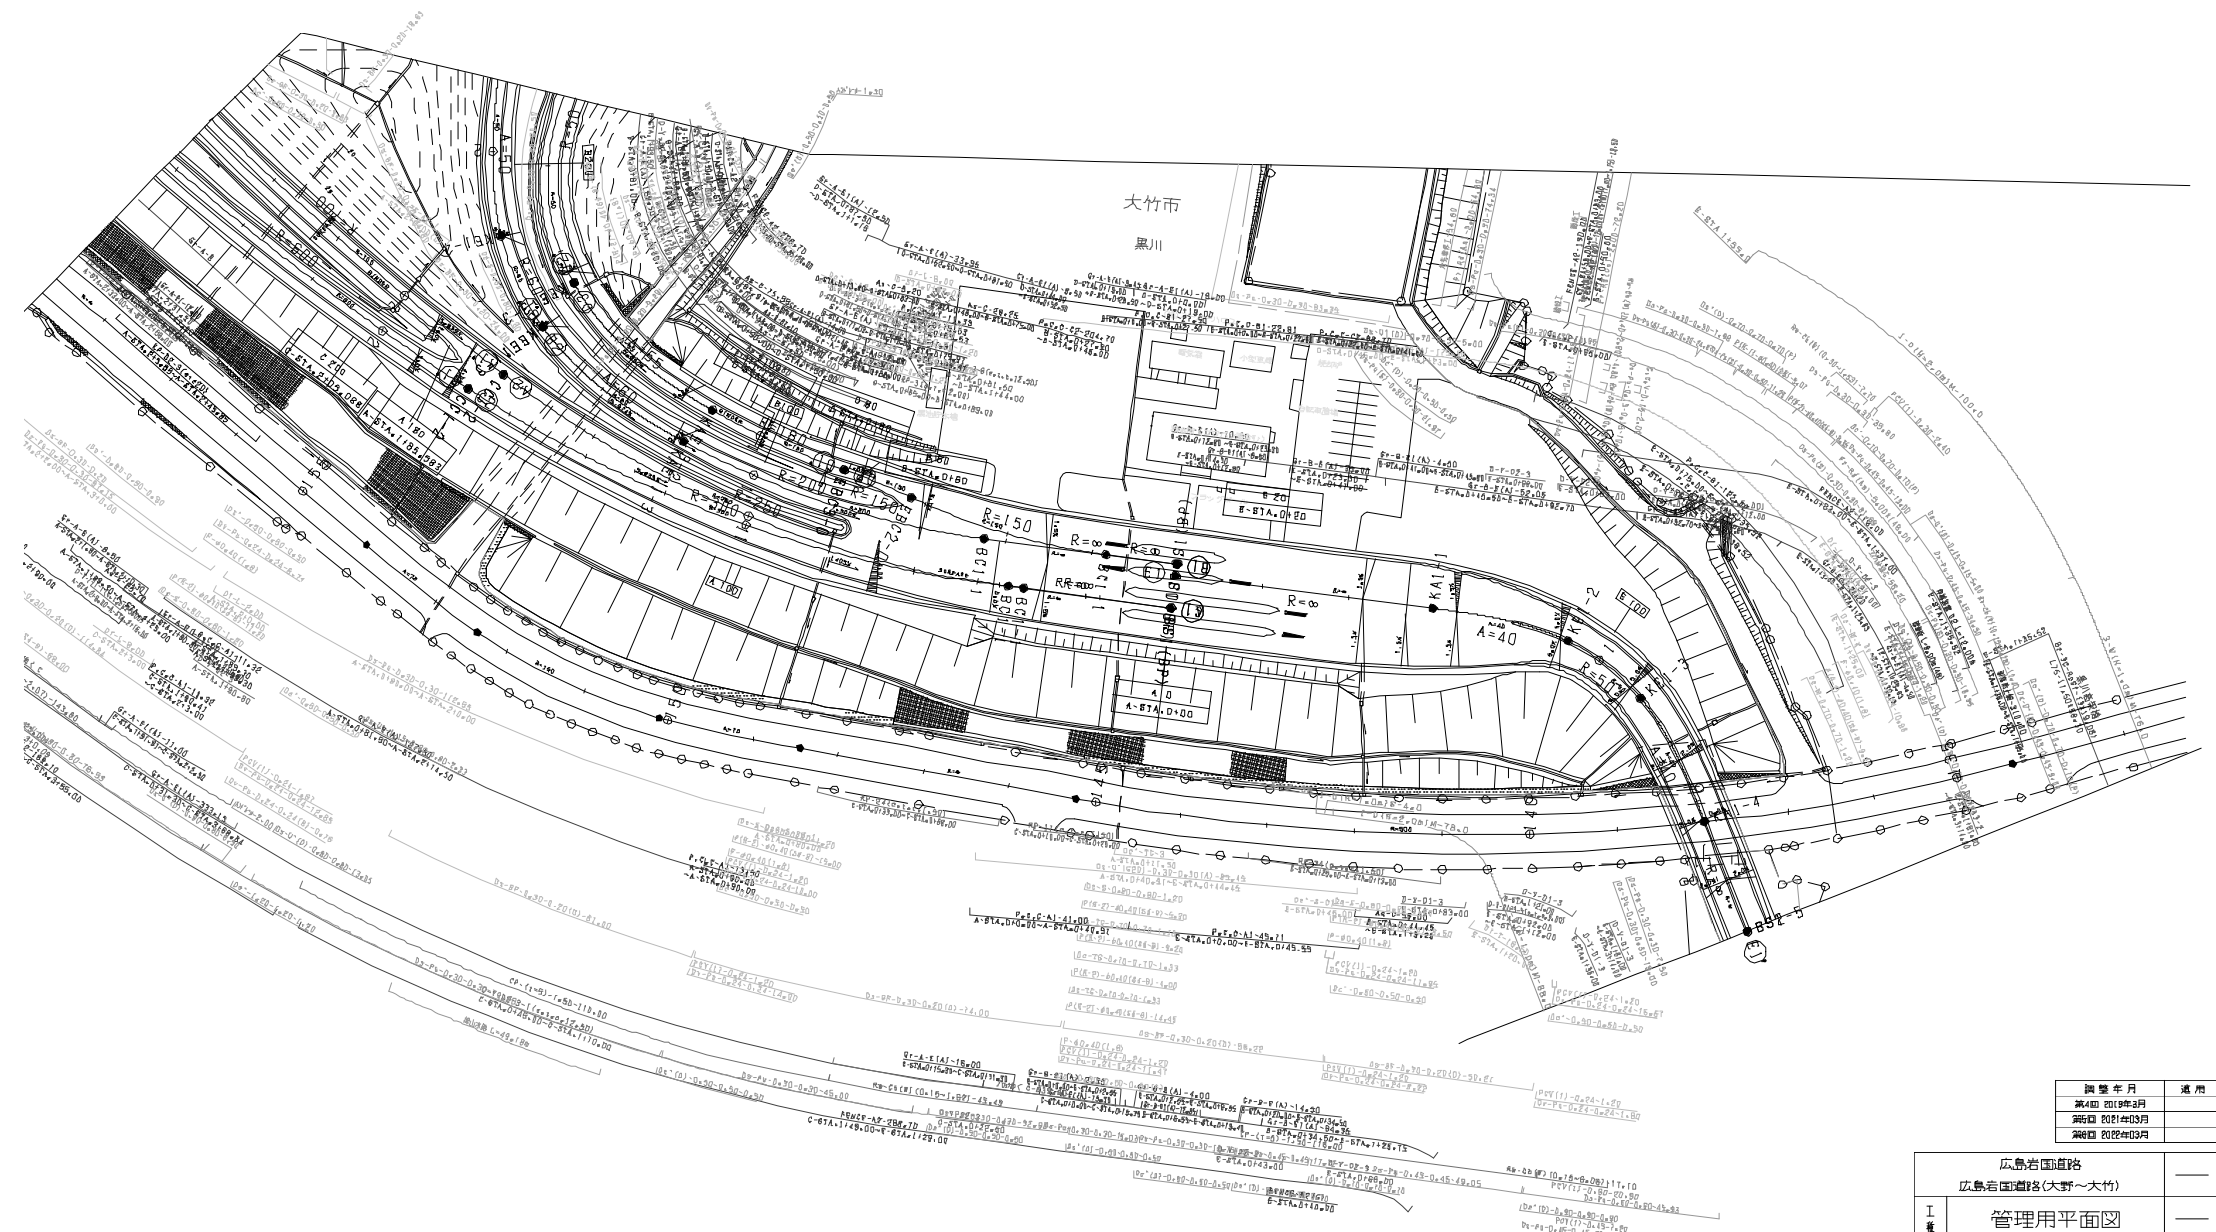

調査年月	適用
第4回 2019年3月	

広島岩国道路 広島岩国道路(大野〜大竹)		
管理用平面図		
工 名	縮 尺	
大竹インターチェンジ (3)	1/500	3 4
西日本高速道路(株) 中国支社		

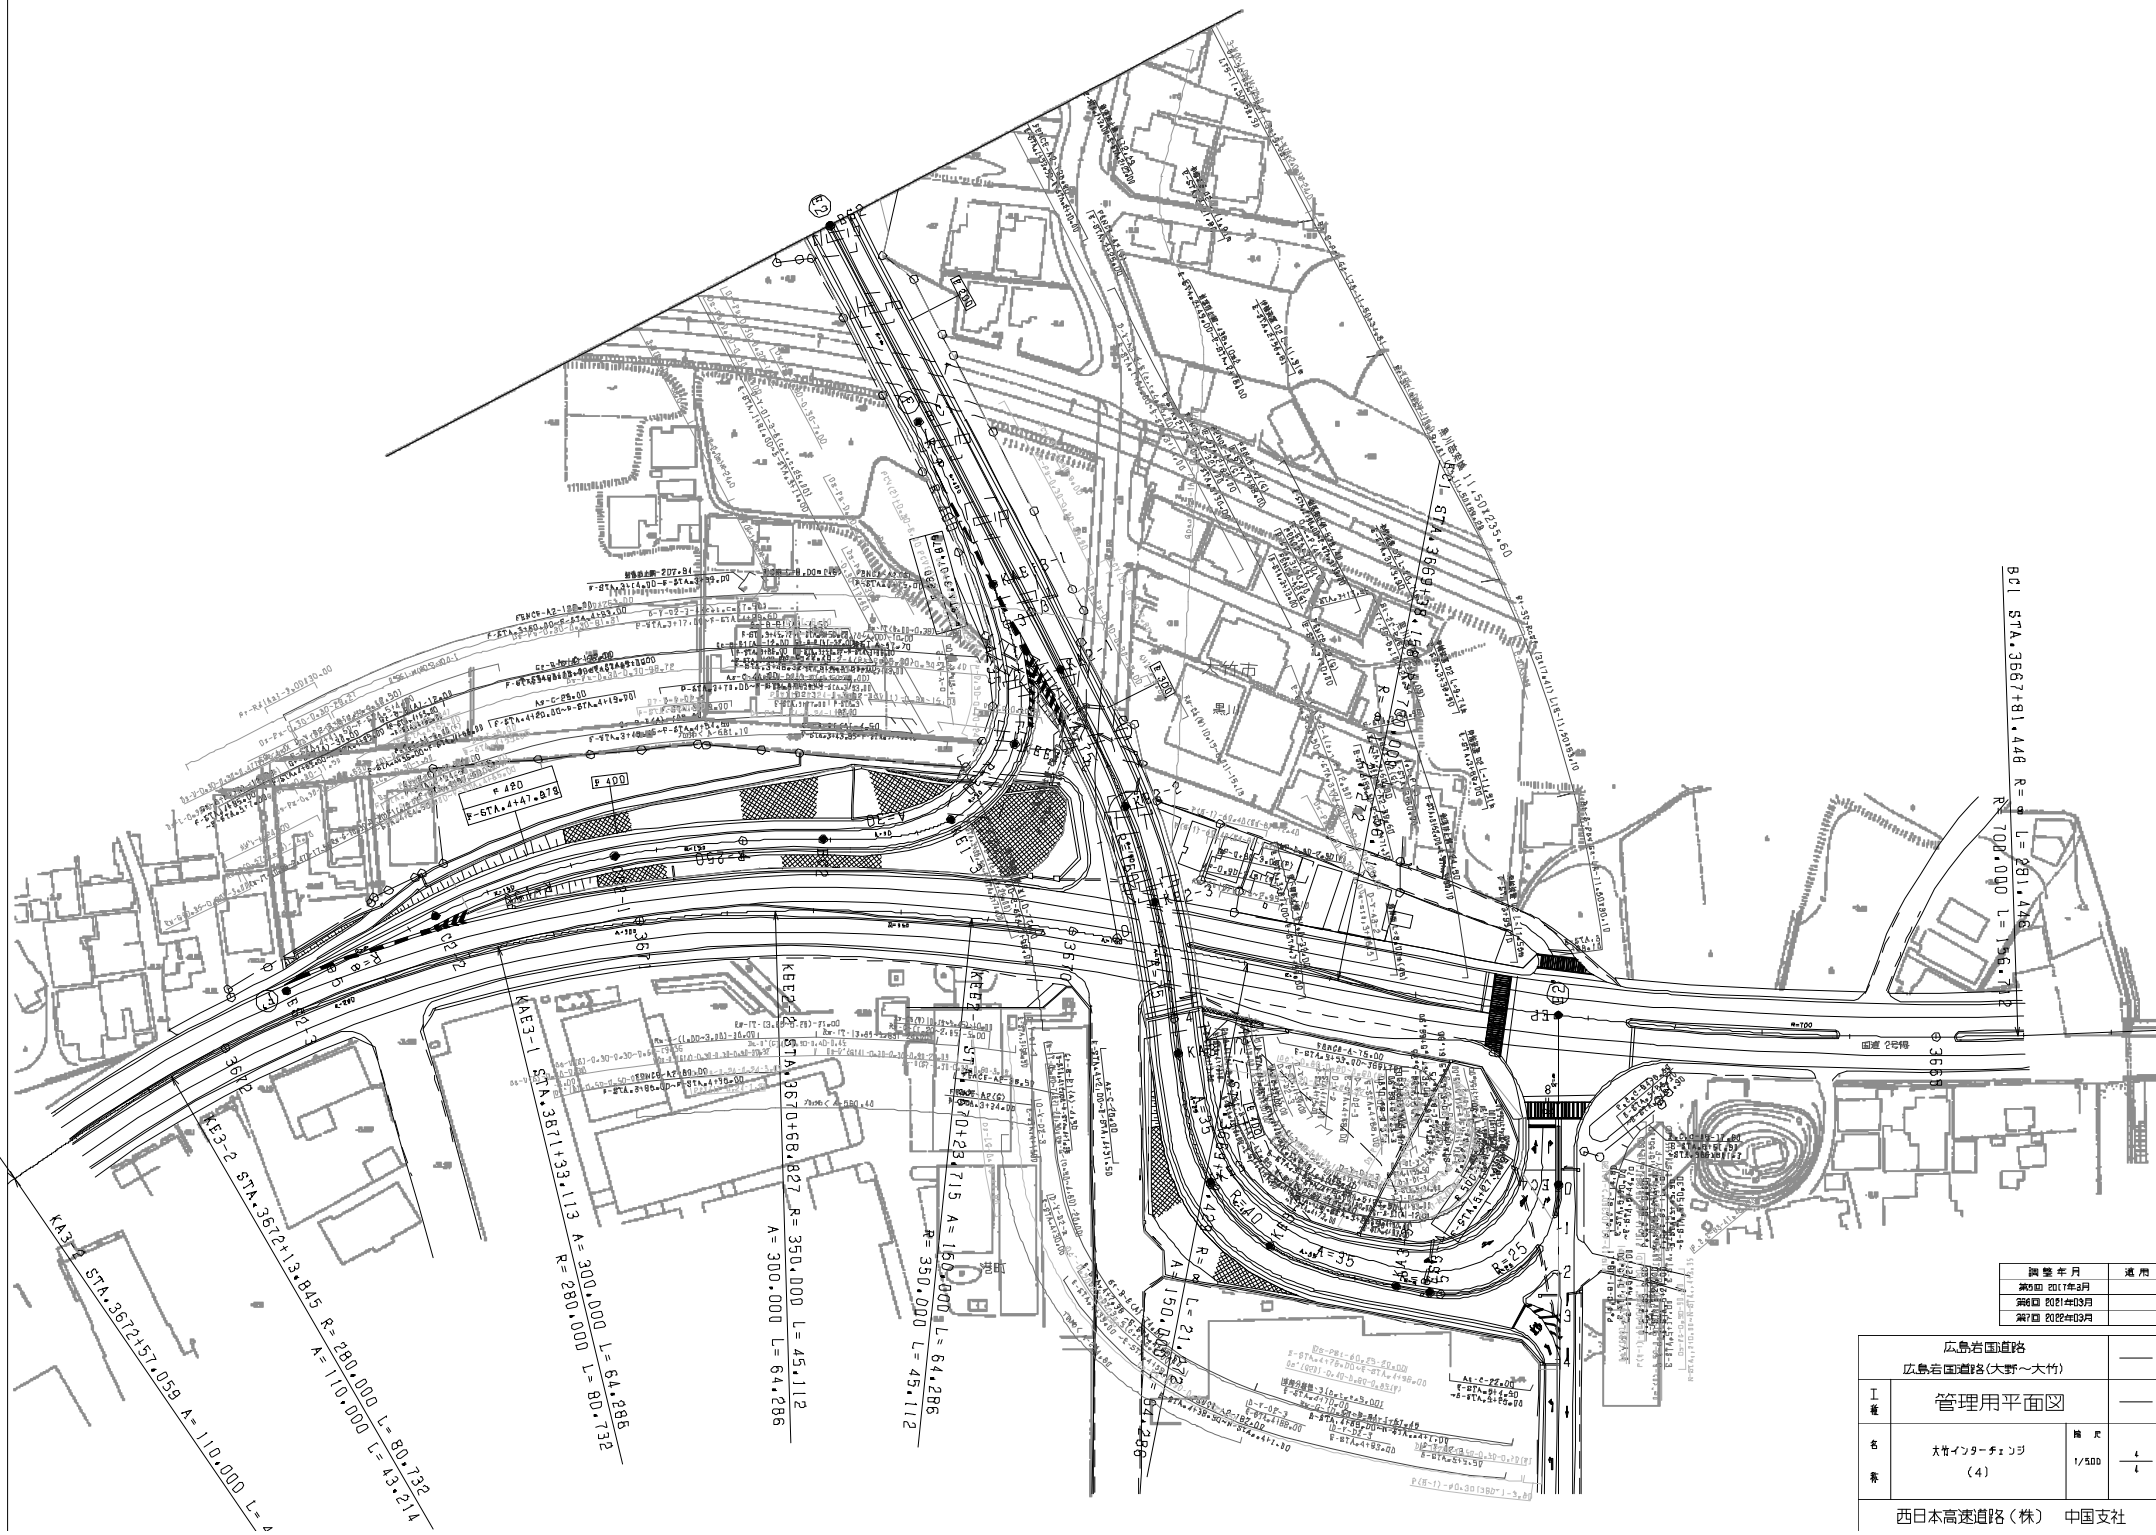

R=700.000 L=196.712

図書年月	適用

広島岩国道路		
広島岩国道路(大野〜大竹)		
管理用平面図		
工 名	大竹インターチェンジ (4)	縮 尺 1/500
西日本高速道路(株) 中国支社		